

## 出来形管理図表

工事名       〇〇〇工事      

---


測点       No.〇 ~ No.〇      

工種       盛土工      

---

合否判定結果       合格      

測定項目		規格値	判定
平場 標高較差	平均値	23mm	±50
	最大値	150mm	±150
	最小値	-146mm	±150
	データ数	3300	1点/m <sup>2</sup> 以上 (3200点以上)
	評価面積	3200m <sup>2</sup>	
	棄却点数	7	0.3%未満 (9点以下)
法面 標高較差	平均値	16mm	±80
	最大値	188mm	±190
	最小値	-144mm	±190
	データ数	1600	1点/m <sup>2</sup> 以上 (1500点以上)
	評価面積	1500m <sup>2</sup>	
	棄却点数	3	0.3%未満 (4点以下)

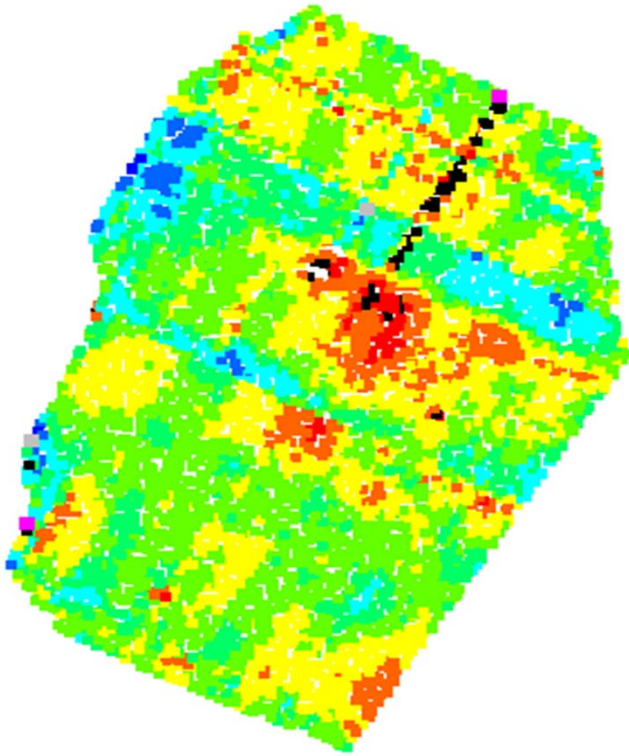

	規格値以内のデータ数 (割合)	
	±80%以内	±50%以内
法面のばらつき	1645 (99.7%)	1549 (93.9%)
天端のばらつき	3225 (98.3%)	2895 (88.3%)