

4-2-2. 桜沢立坑

桜沢立坑は、導水幹線水路の補修・補強工事、及び工事後のために設けられた立坑で、H30年度に「荒川中部農業水利事業 導水幹線その2工事」において地質調査及び施工が行われている。

地質調査の結果、岩盤は GL(-)14.05m で確認されており、表層はロームや粘土層、その下の岩盤までは玉石混じり砂礫で岩盤線の上は厚さ0.55m の風化凝灰岩で、岩盤は凝灰岩となっている。

なお、トンネル覆工外面の天端高は、EL89.00m（敷高85.60+内空3.00+覆工厚0.40m）であるため、トンネル上の岩盤の土被りは0.30m となる。

また、調査時の地下水位は GL(-)11.95m であったため、トンネル覆工上 H=3.55m の厚さで止水用の薬液注入が行われている。

H28年度設計時には、立坑の最深部は既設トンネルインバートまで行うこととなっていたが、立坑部の地質調査の結果トンネル周辺の地盤が良好であるため、トンネルスプリングラインまでとしている。

桜沢立坑に関する資料を次ページから示す。

- ・ボーリング調査結果
- ・薬液注入範囲
- ・立坑竣工図
- ・トンネル接続部の施行写真

ボーリング柱状図

桜沢立坑

立坑設計の地盤高は、EL. 103.38m


調査名 平成30年度荒川中部農業水利事業導水幹線その2工事

ボーリングNo

事業・工事名

シートNo

ボーリング名	No. 1	調査位置	埼玉県大里郡寄居町桜沢 地内	北緯	36° 7' 47.9"
発注機関	農林水産省関東農政局	調査期間	平成30年8月21日～30年9月13日	東経	139° 12' 27.7"
調査業者名					
孔口標高	H=103.351m	角	180° 上 90° 下 0°	方	北 0° 270° 西 180° 南 90° 東
総掘進長	19.00m	地盤勾配	鉛直 90° 水平 0°	使用試験機	東邦 D-1
		エンジン	ヤンマー SS80C	ハンマー 落下用具	半自動型
		ポンプ	KANO V6-B		

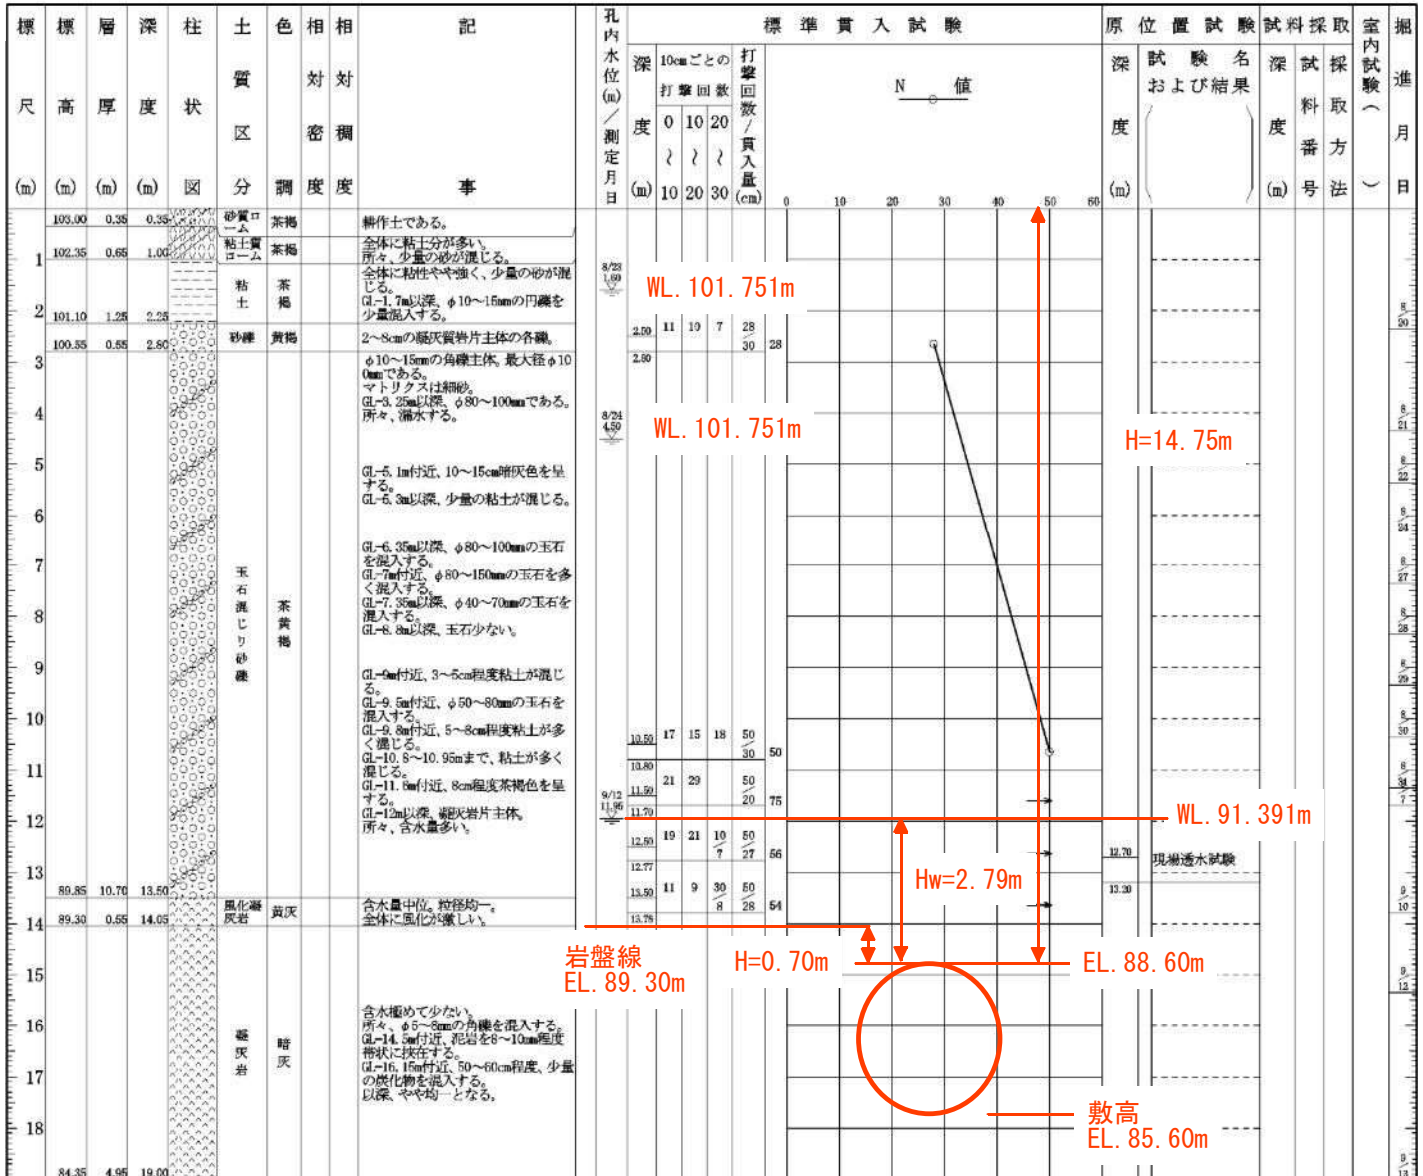

トンネル覆工の計画部材厚は、 $t=0.40\text{m}$ であるため、凝灰岩の土被りは $h=0.30\text{m}$ となる。






No. 1
採取コア



採取コア



採取コア

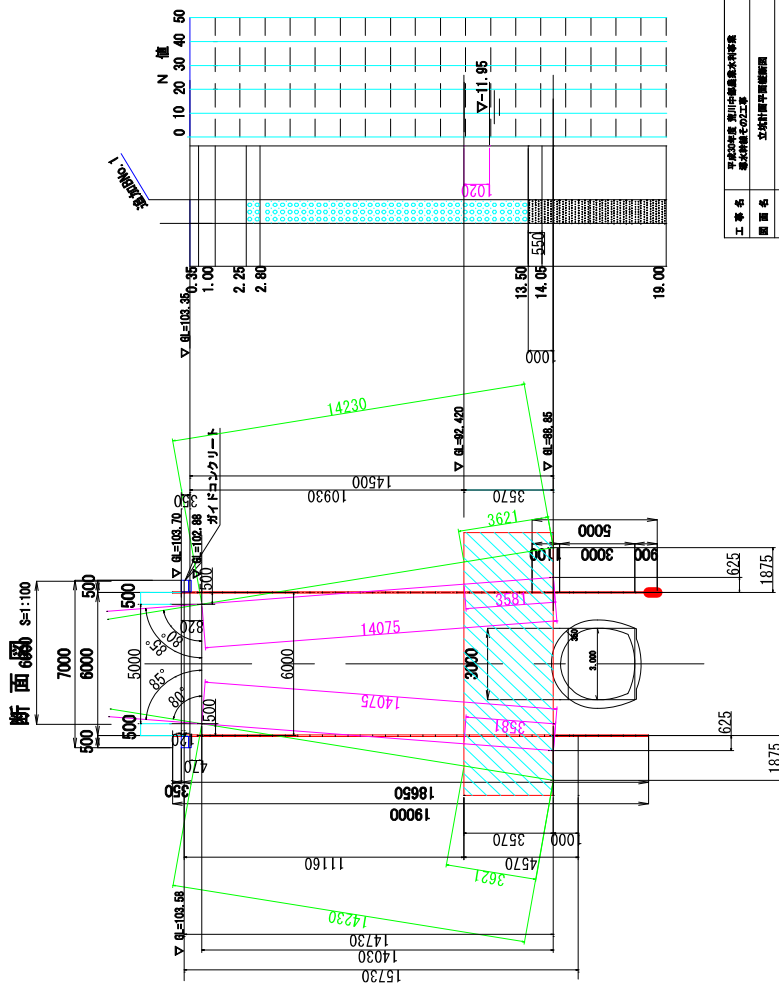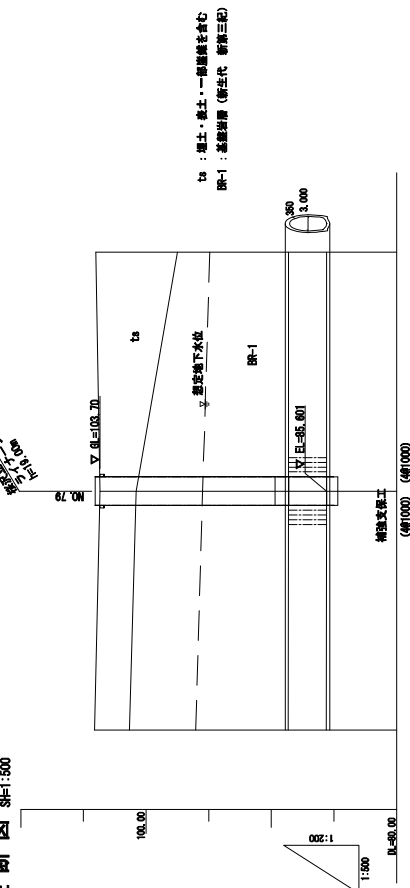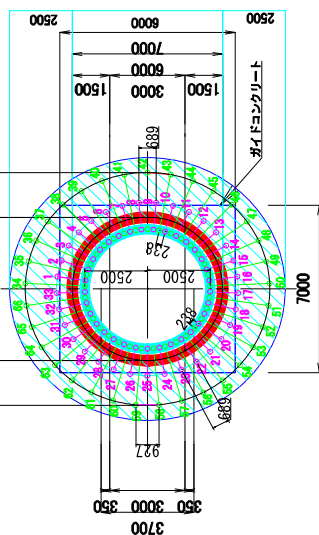[illegible]


「平成30年度 荒川中部農業水利事業導水幹線その2工事」
地質調査報告書より抜粋

4.3 地下水位および透水係数

(1) 地下水位

一般に地下水は図 4.3.1 に示すように、賦存状況によって「不圧地下水」、「被圧地下水」および「宙水」に分類される。

本調査地の地下水位は無水掘りにより確認し、表 4.3.1 に一覧を示した。

表に示すように本地区の地下水位は、「不圧地下水」と「宙水」の二つが存在している可能性がある。つまり、砂礫土層 (Dg) を帯水層とする不圧地下水は、H=91.4m 付近に分布している。

なお、地下水位は天候や季節等によって変化するものである。本調査を実施した時期は豊水期に当たることから、渇水期には水位が低くなるものと思われる。

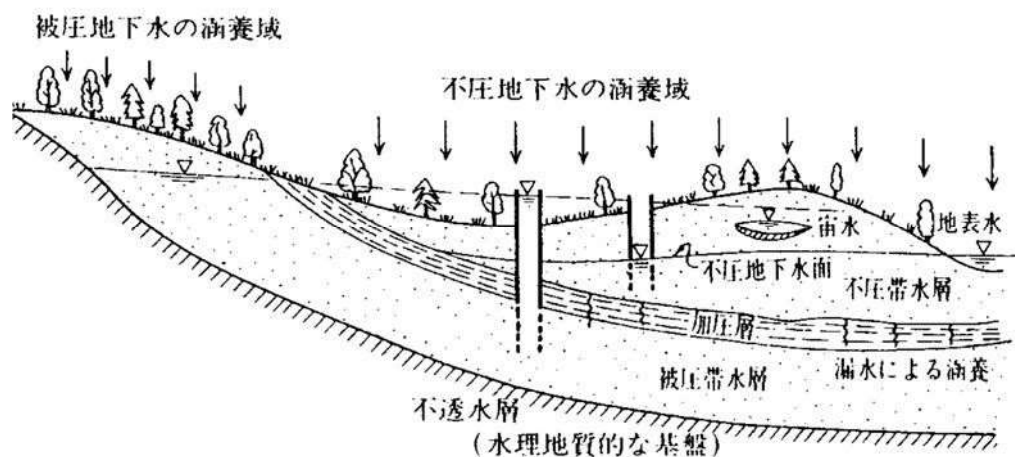


図 4.3.1 地下水賦存状況の模式図

【地盤工学会編:「根切り 工事と地下水—調査・設計から施工まで」p24 より】

表 4.3.1 地下水位

地点名	地盤高 H (m)	地下水位		測定方法	地下水の 種類	帯水層
		GL (m)	H (m)			
No.1	+103.35	-11.95	+91.4	孔内測定	自然地下水	不圧地下水

ボーリング柱状図


調査名 平成30年度荒川中部農業水利事業導水幹線その2工事

ボーリングNo

事業・工事名

シートNo

ボーリング名	No. 1		調査位置		埼玉県大里郡寄居町桜沢 地内					北緯	36° 7' 47.9"					
発注機関	農林水産省関東農政局					調査期間		平成 30年 8月 21日 ～ 30年 9月 13日			東経	139° 12' 27.7"				
調査業者名																
孔口標高	H=103.351m	角			方			地盤勾配			使用試験機	東邦 D-1		ハンマー落下用具	半自動型	
総掘進長	19.00m	度	0°		向	180°		エンジン	ヤンマー SS80C		ポンプ	KANO V6-B				

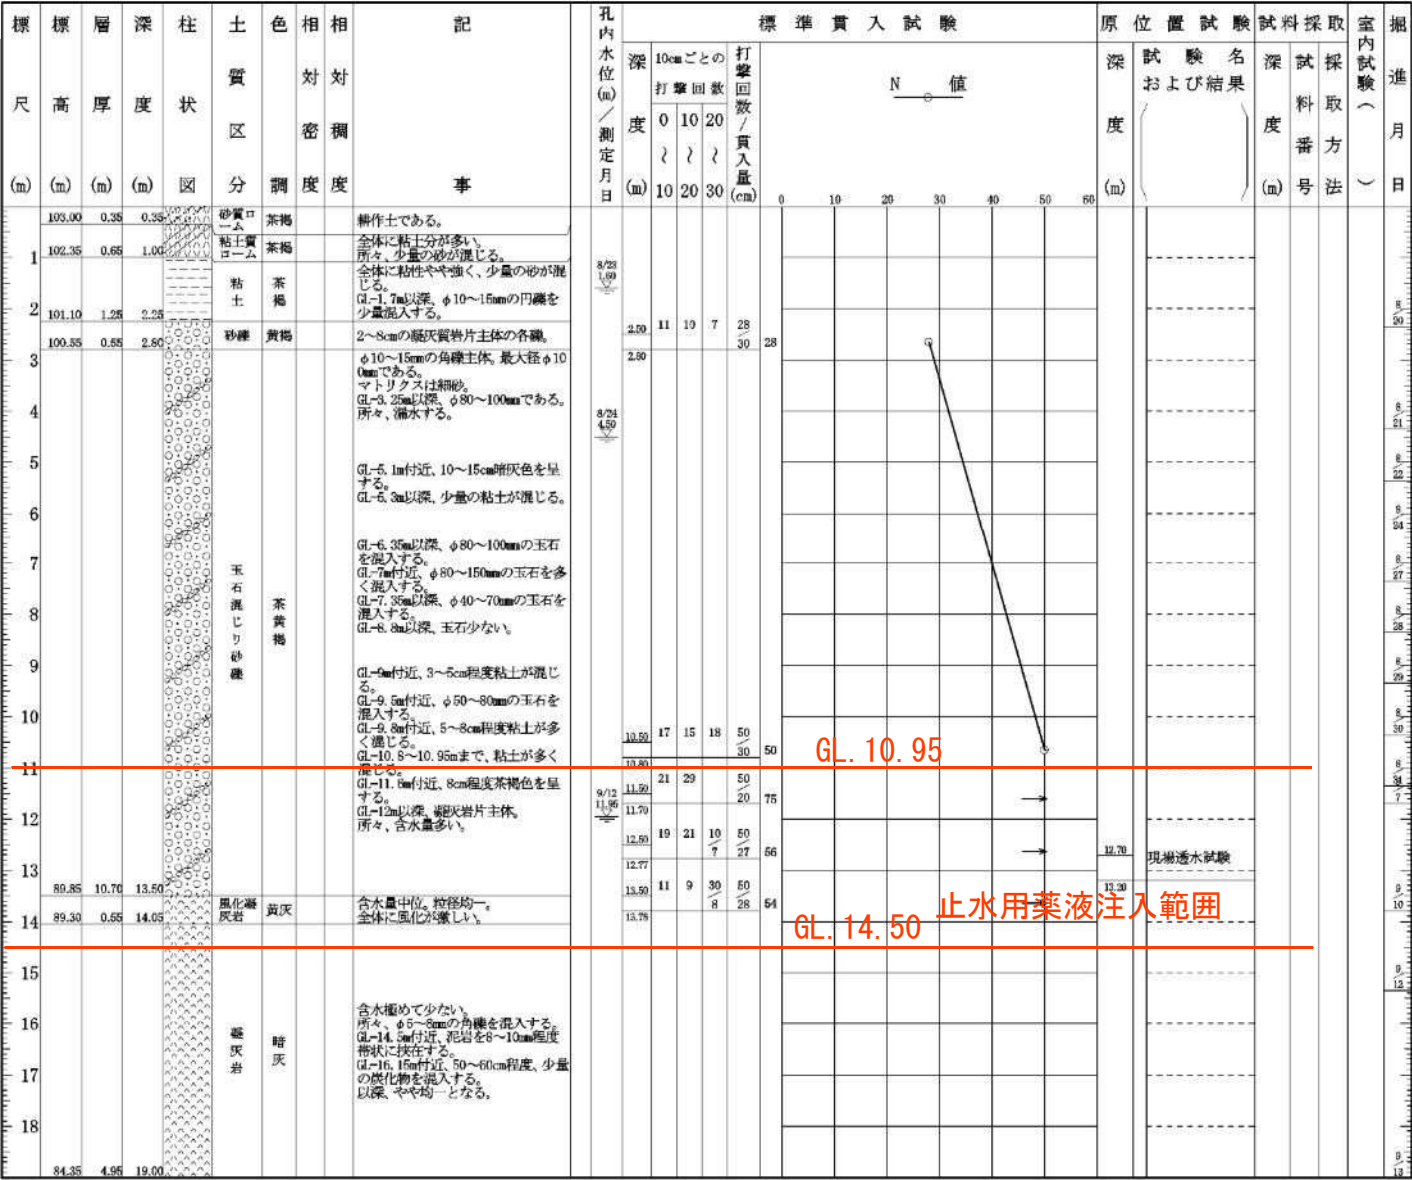



No. 1
採取コア



採取コア




採取コア



No. 1
採取コア



 施工後



仮設土留工図
(桜沢立坑)

S=1:100


平面図

平面図

平面図

ライナープレート割付図

補強リング割付図

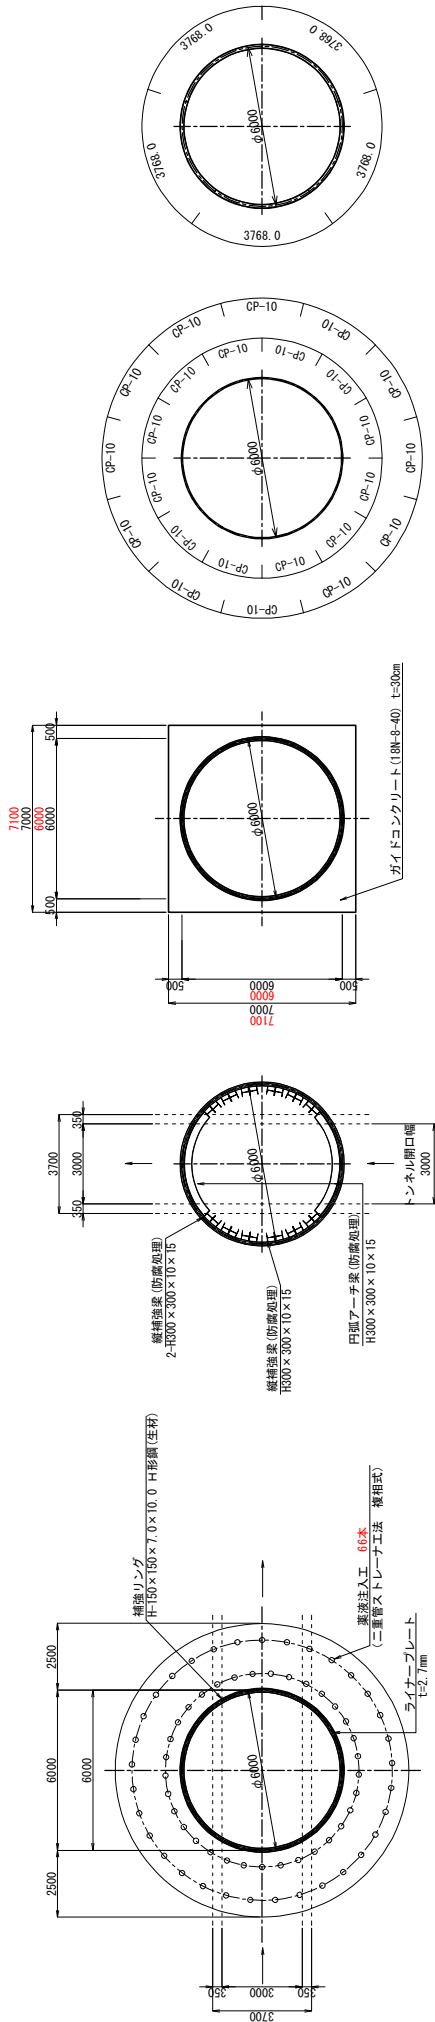


断面図

断面図

477

断面図
(左右岸)

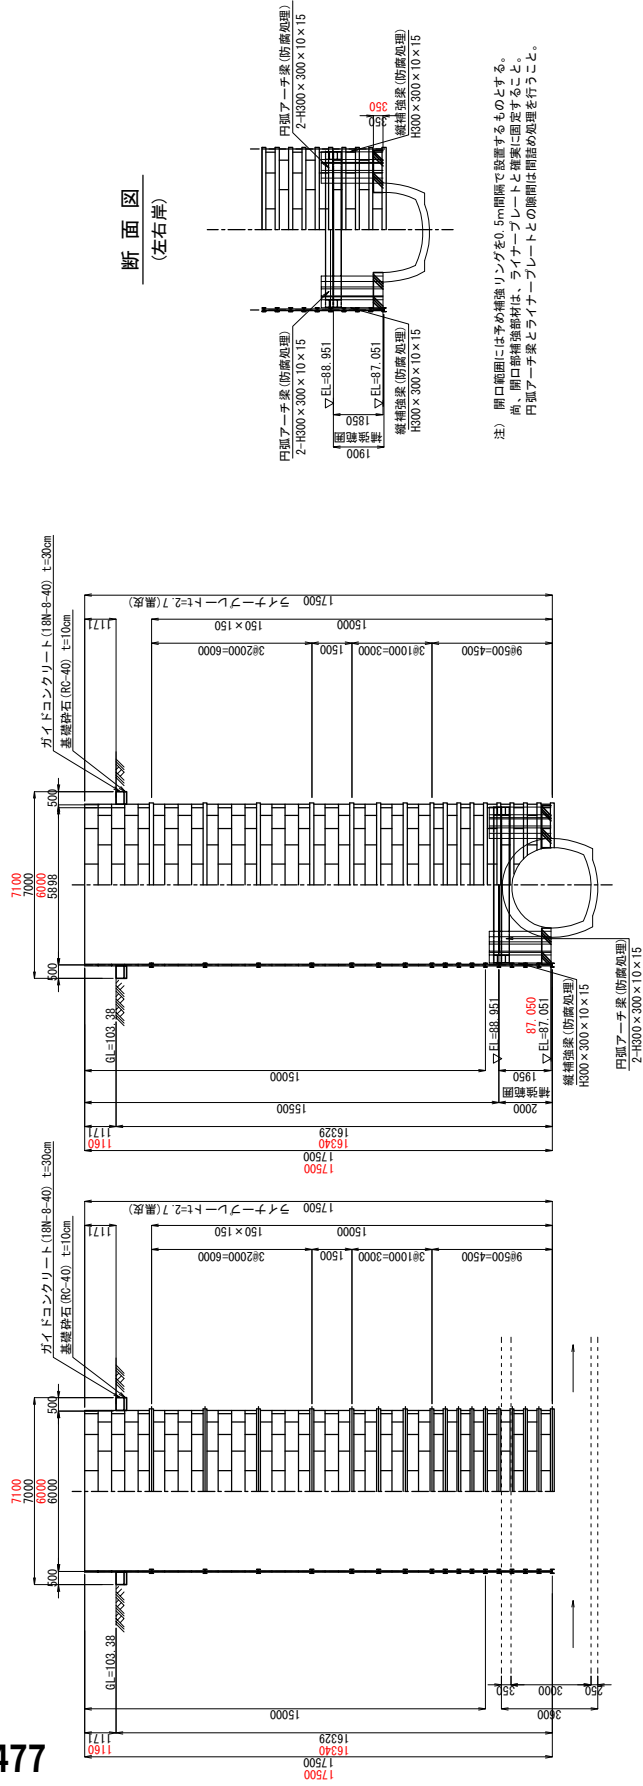

注) 開口範囲には予め補強リングを0.5m間隔で設置するものとする。
尚、開口部補強材料は、ライナープレートと鋼材に面定すること。
円弧アーチ梁とライナープレートとの隙間は間隔処理を行うこと。


出図範囲

図面名	仮設土留工図(桜沢立坑)
作成年月日	
縮尺	図面番号
図示	8


トンネル接合部構造図
(桜沢立坑)

S=1:50


1-1 平面図
(一般部) (契約対象外)

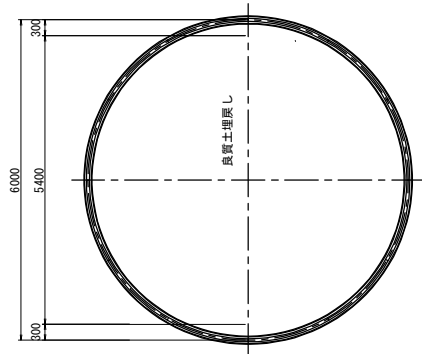


2-2 平面図
(接合部) (契約対象外)

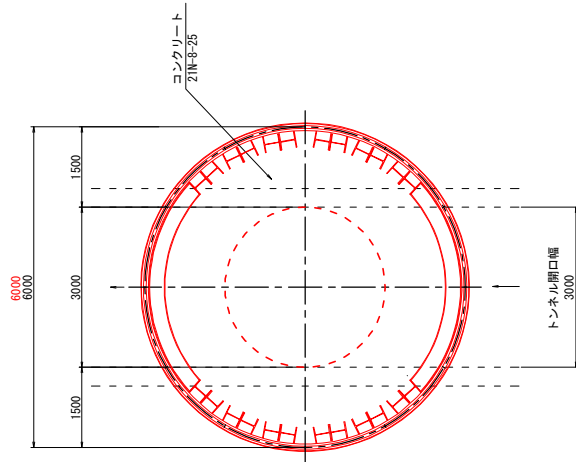


3-3 平面図
(トンネル部) (契約対象外)

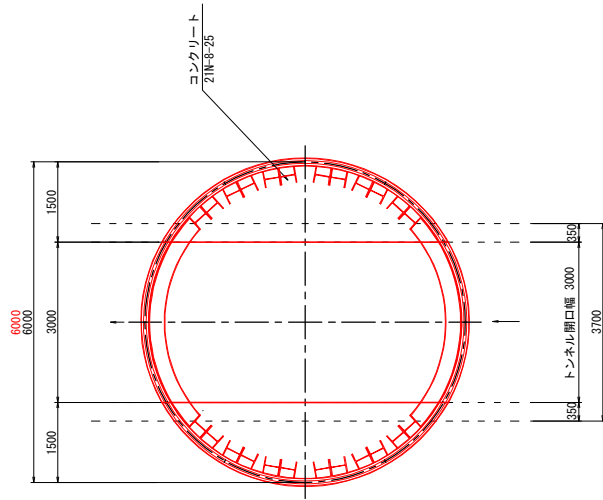


断面図

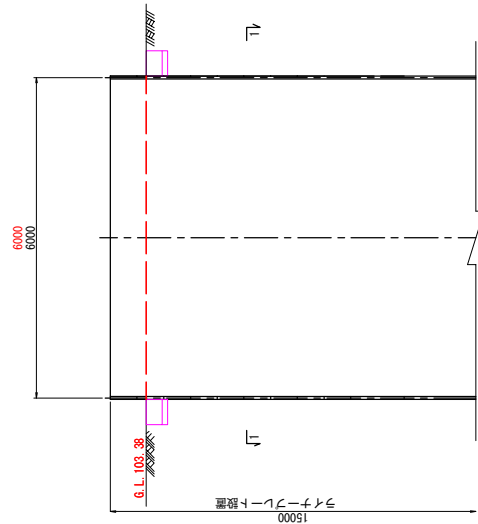

断面図

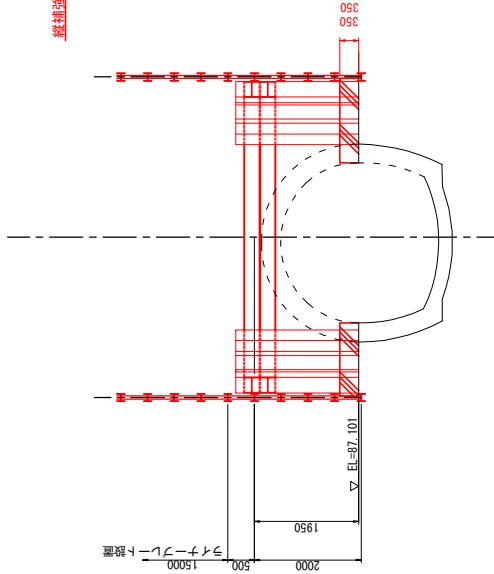

断面図

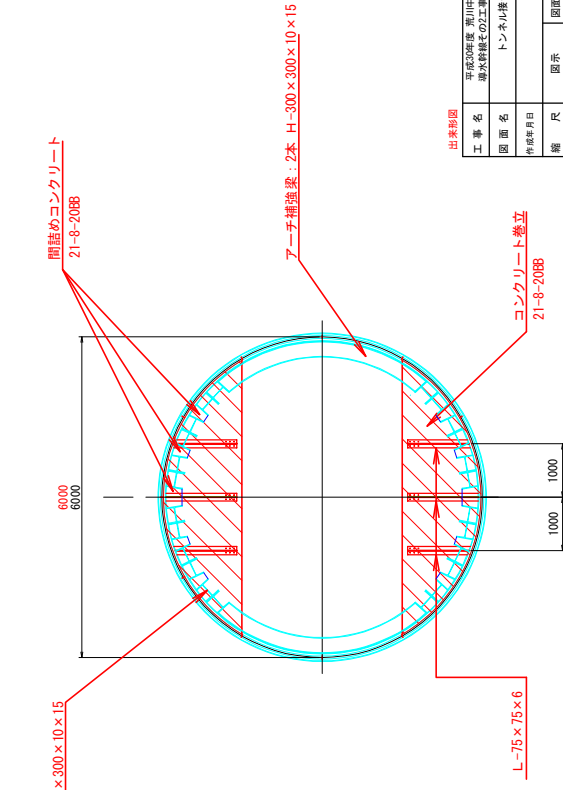

出来形図

図面名	トンネル接合部構造図
図面番号	9
図示	図面番号

桜沢立坑 施行写真



番号: 1

桜沢立坑

トンネル内空補強支保工搬入



番号: 2

桜沢立坑

トンネル内空補強

H-125*125



番号: 3

桜沢立坑

立坑底部 側部コンクリート補強

t=0.30m?

桜沢立坑 施行写真



番号: 4

桜沢立坑

立坑底部 側部補強

H-300*300




番号: 5

桜沢立坑

トンネル断面鏡切り

内空断面でライナープレート切断

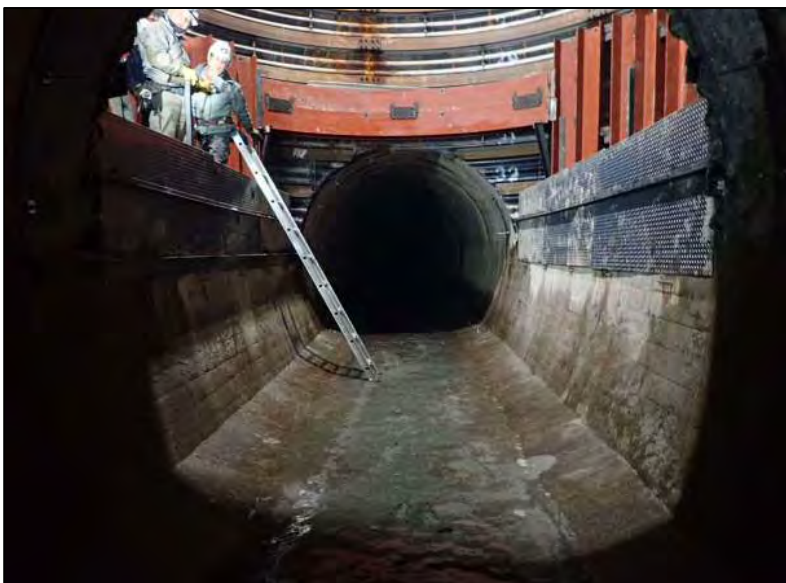

番号: 6

桜沢立坑

立坑底部トンネル区間補強

H-300*300*2段

桜沢立坑 施行写真



番号: 7

桜沢立坑

立坑底部



番号: 8

桜沢立坑

トンネル内面補強支保工撤去