



業務位置図

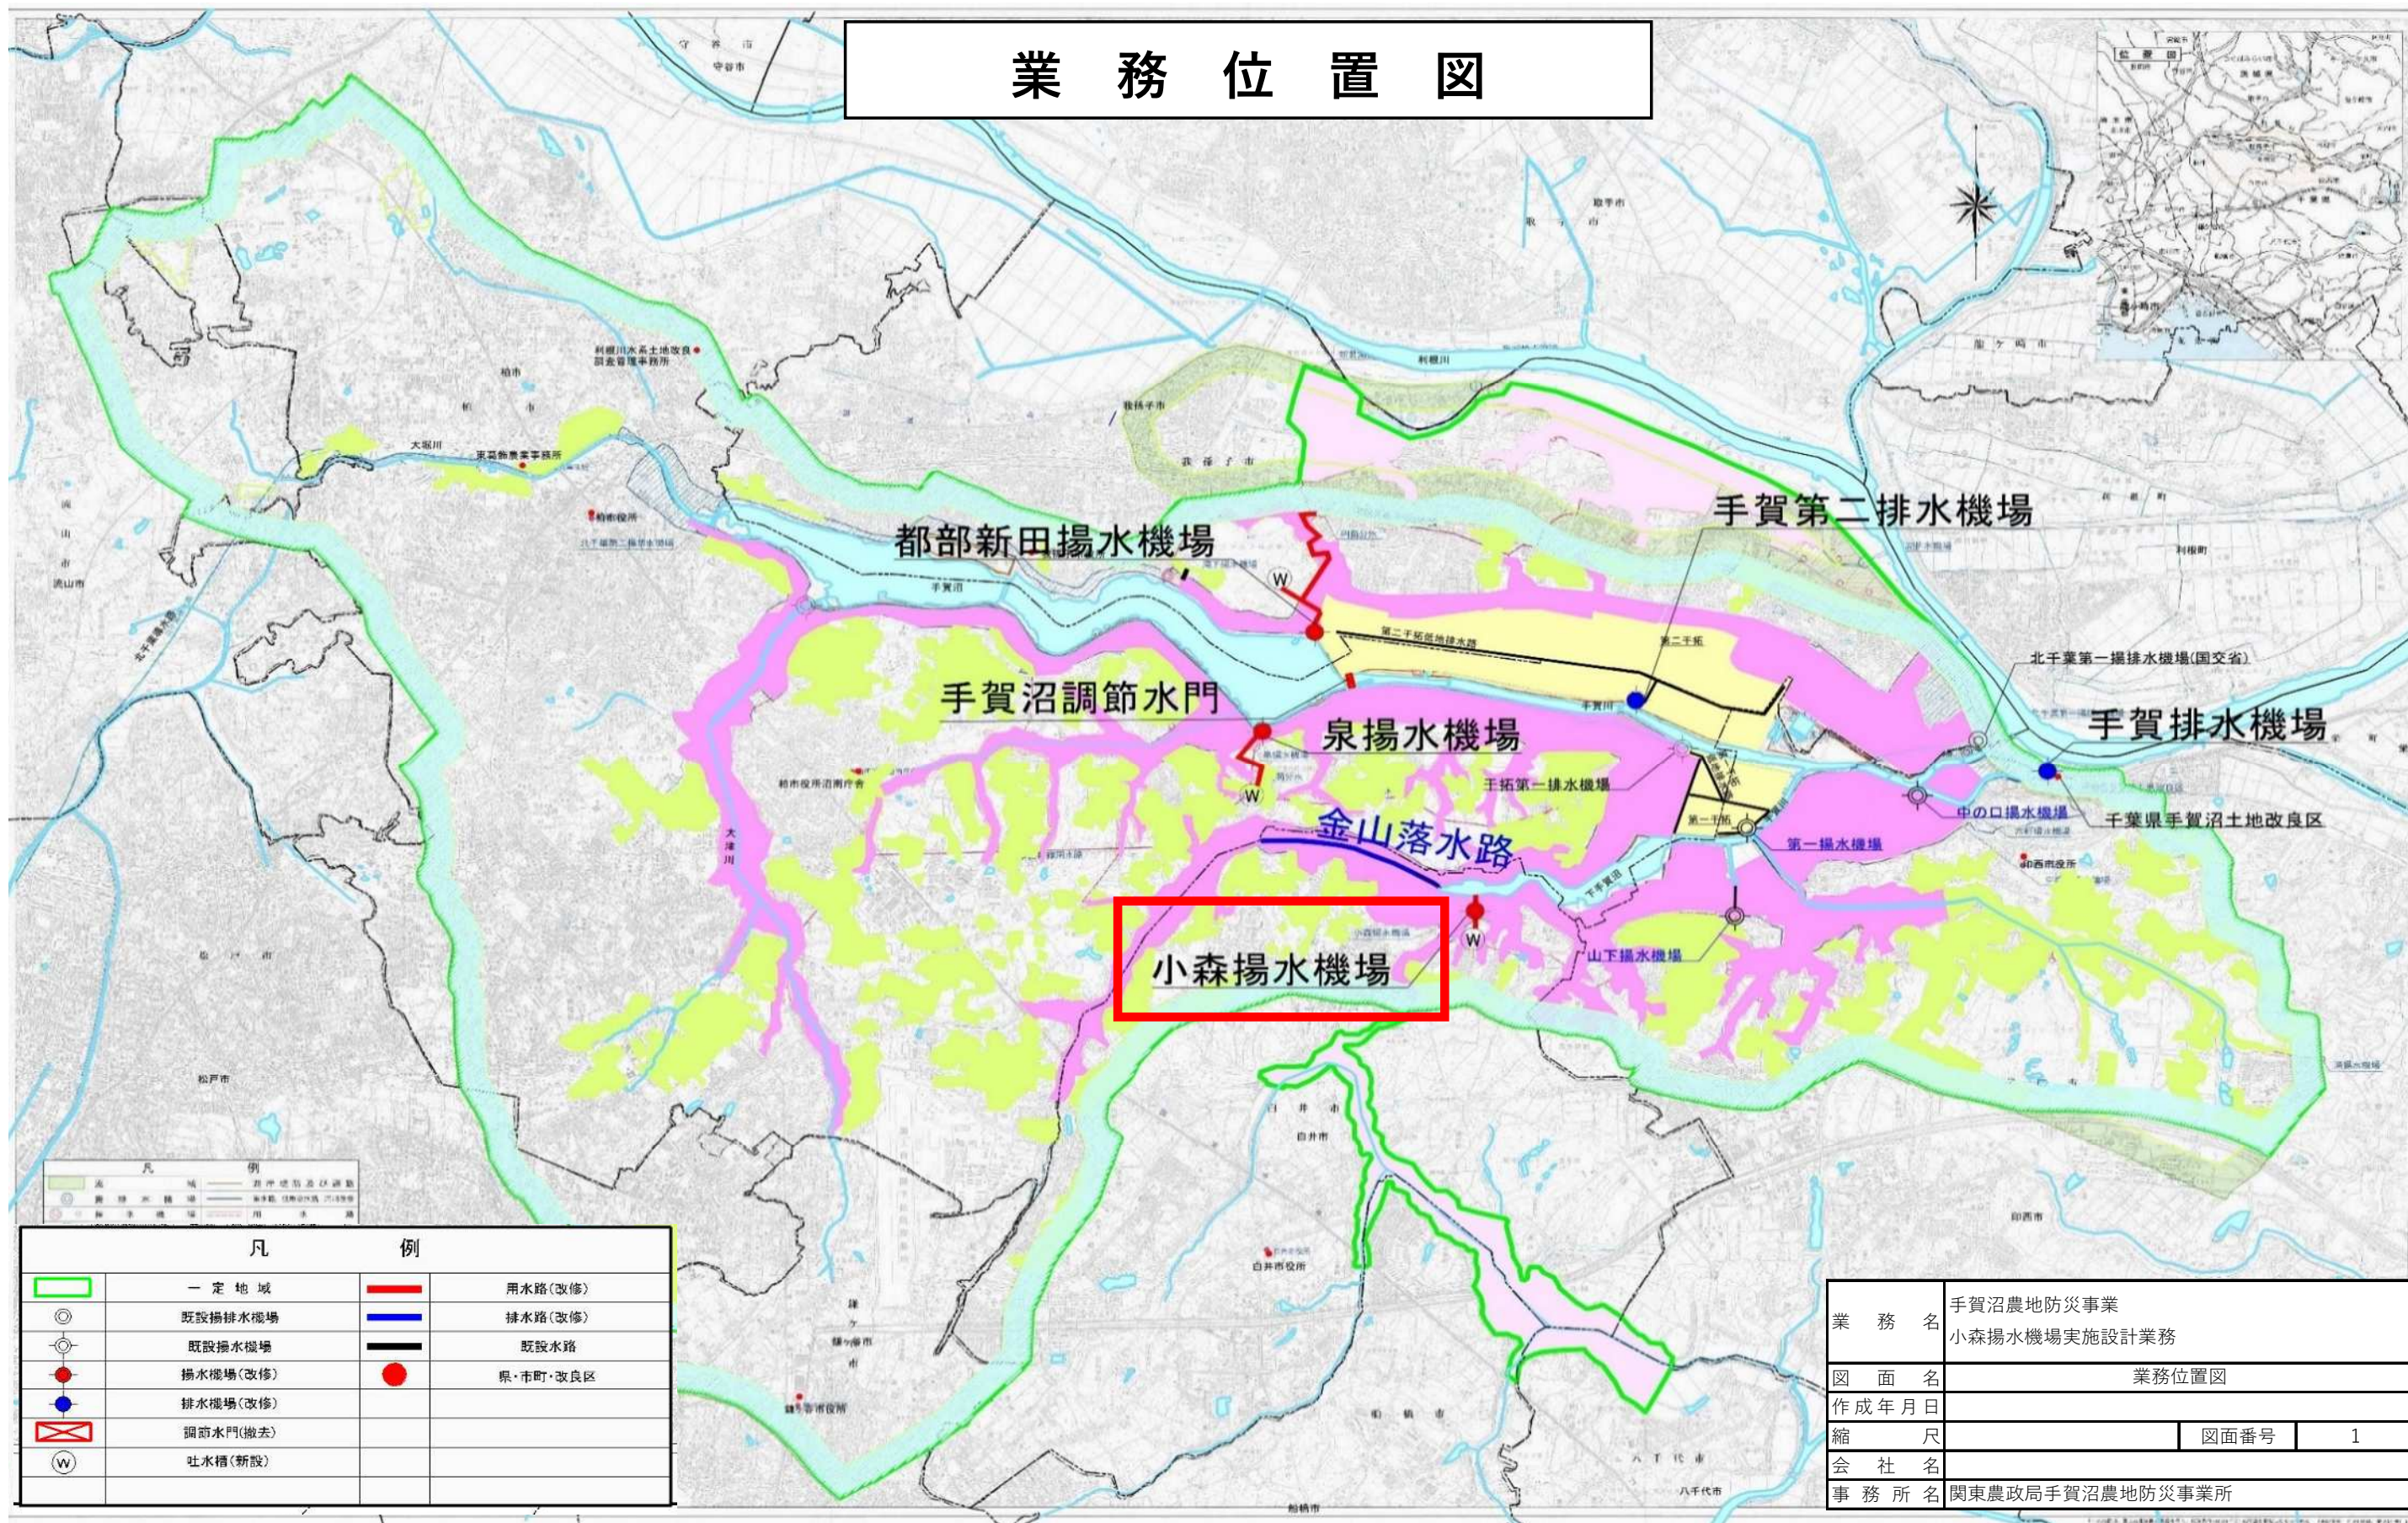

小森揚水機場 計画平面図

S=1:2,000

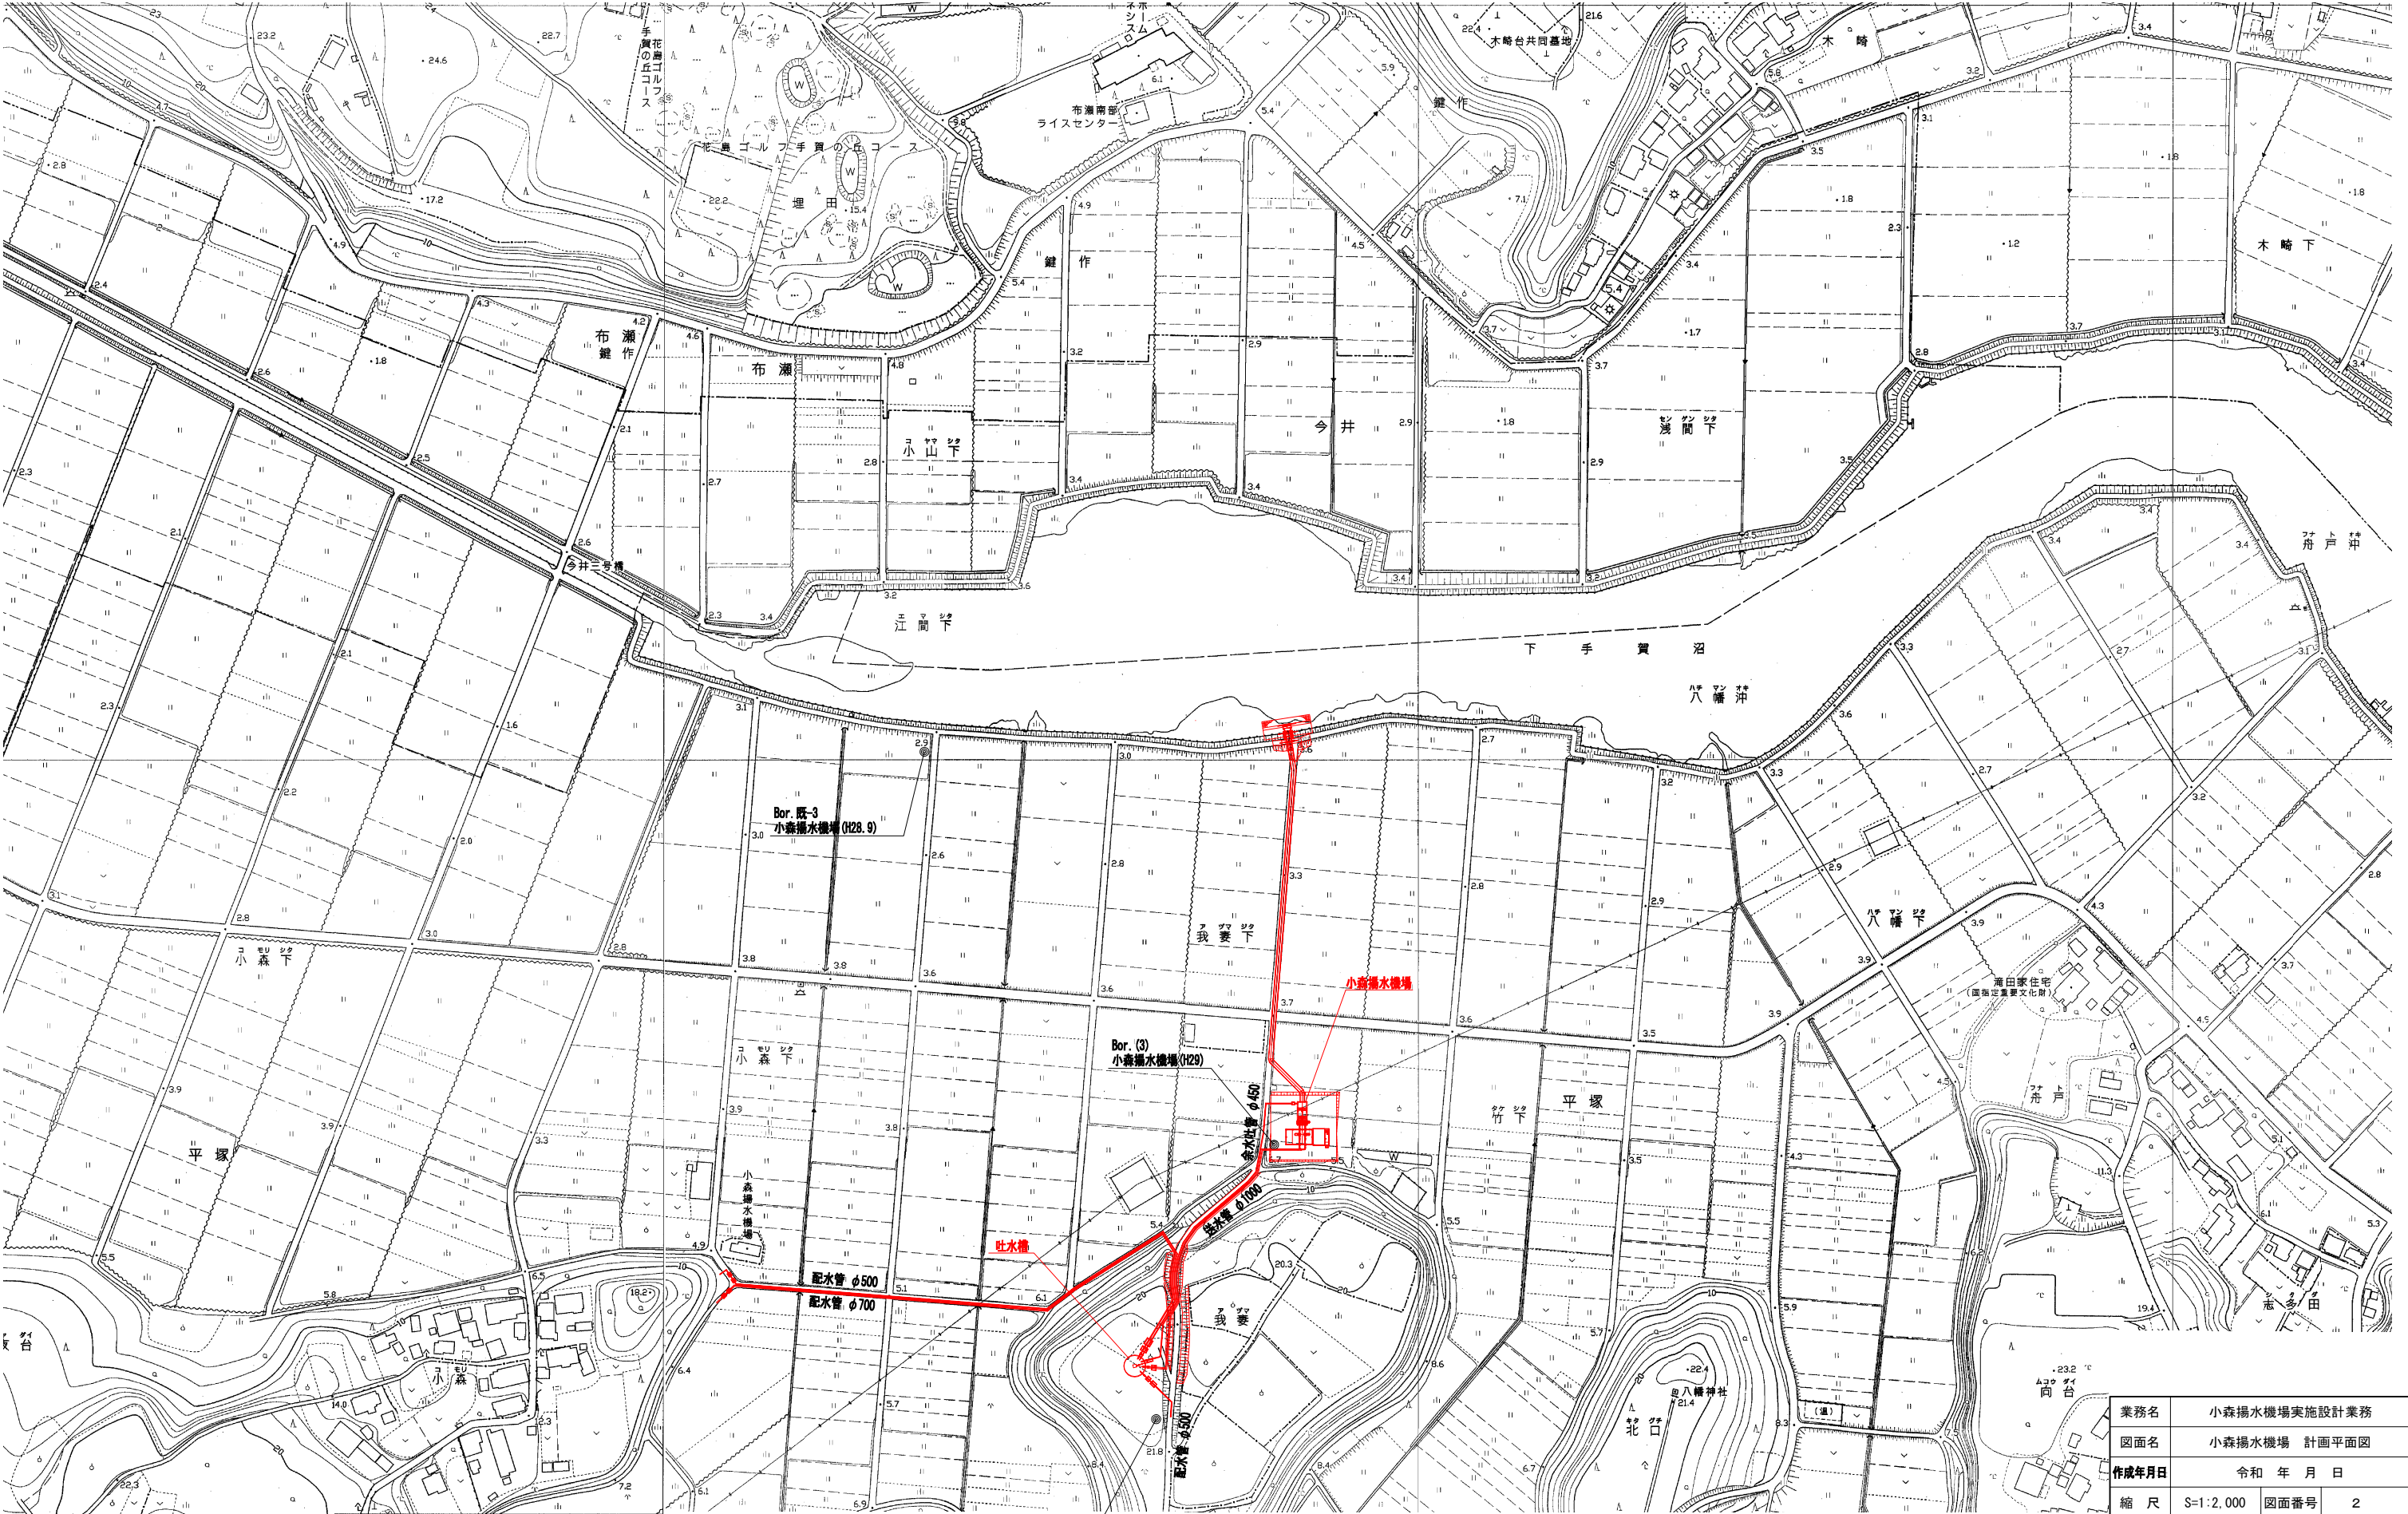


Bor. (4)
小森揚水機場 (調整水槽) (H29)

業務名	小森揚水機場実施設計業務		
図面名	小森揚水機場 計画平面図		
作成年月日	令和 年 月 日		
縮 尺	S=1:2,000	図面番号	2
会社名			
事務所名	関東農政局手賀沼農地防災事業		

小森揚水機場 機場一般図

S=1:100


平面図

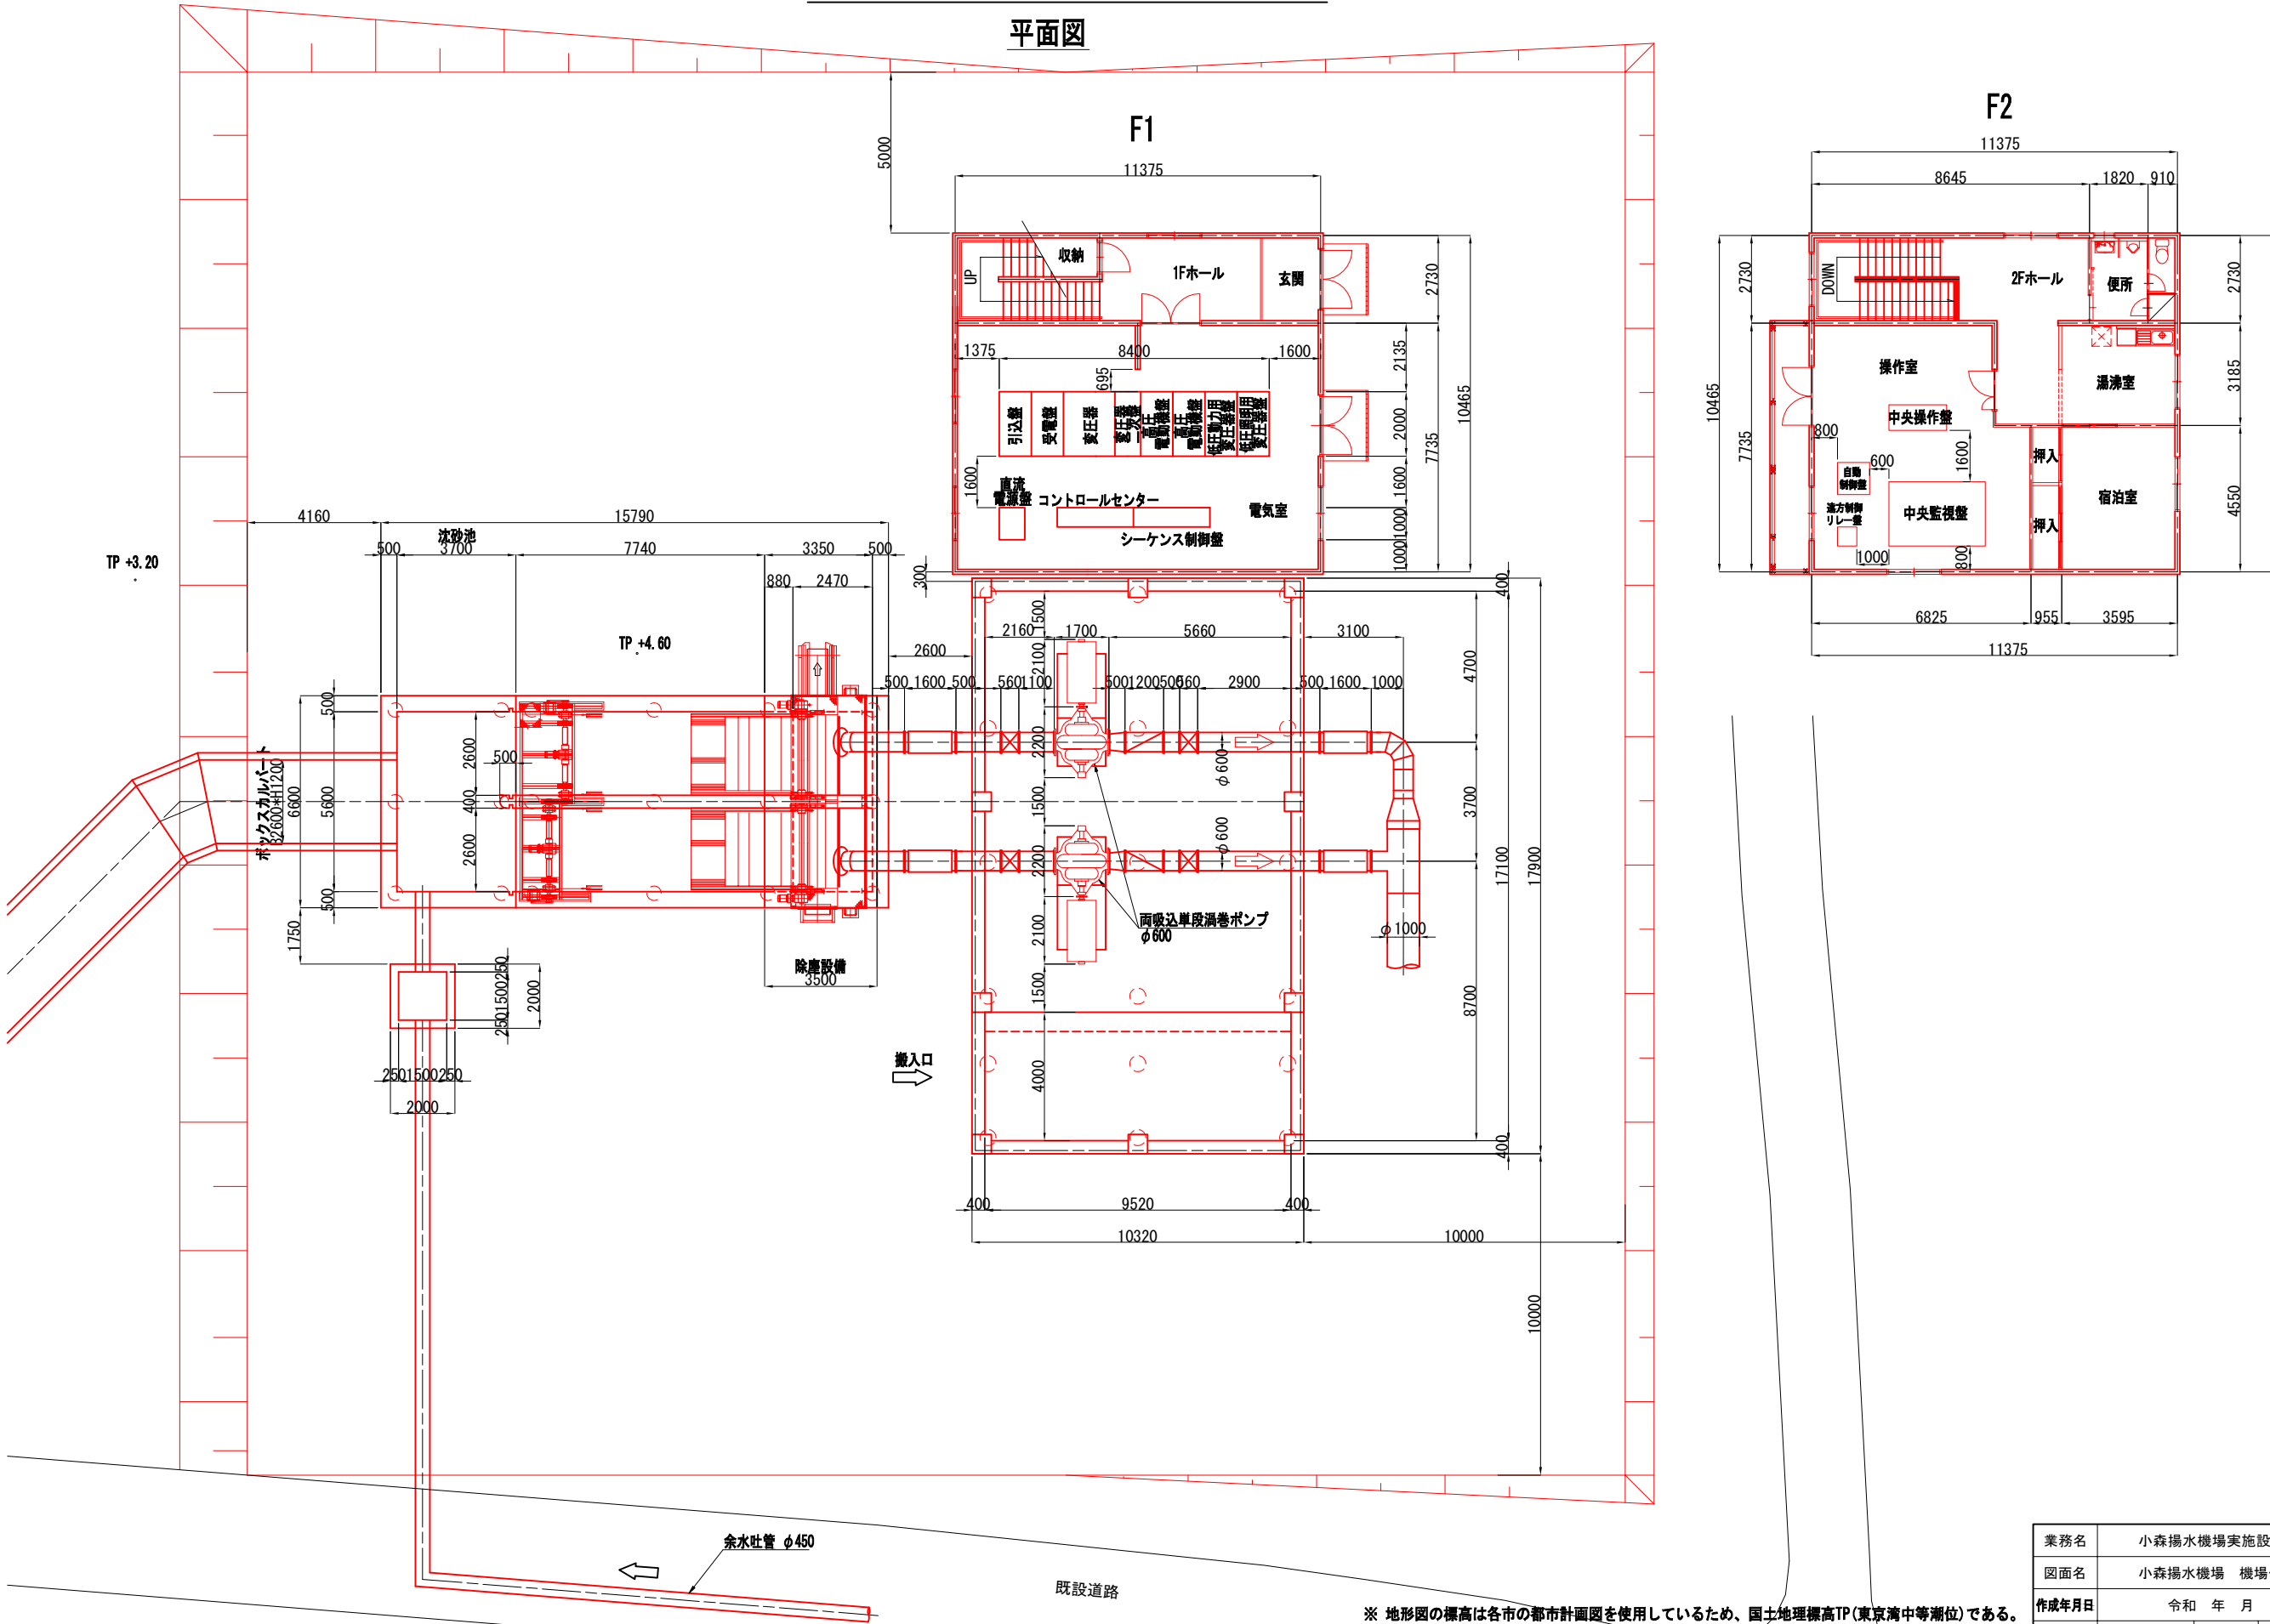

※ 地形図の標高は各市の都市計画図を使用しているため、国土地理標高TP(東京湾中等潮位)である。
本事業計画の河川協議資料の水位等はYP(江戸川工事基準面)である。
TP標高とYP標高が混在する平面図、構造図等については()でYP標高を示す。
YPはTPより0.84m低い基準となっている。 YP=TP+0.84
(例) 取手の水位がYP+4.99の場合、TP+4.15となる。




業務名	小森揚水機場実施設計業務		
図面名	小森揚水機場 機場一般図		
作成年月日	令和 年 月 日		
縮 尺	S=1:100	図面番号	3
会社名			
事務所名	関東農政局手賀沼農地防災事業所		

小森揚水機場 揚水機場一般構造図 S=1:100

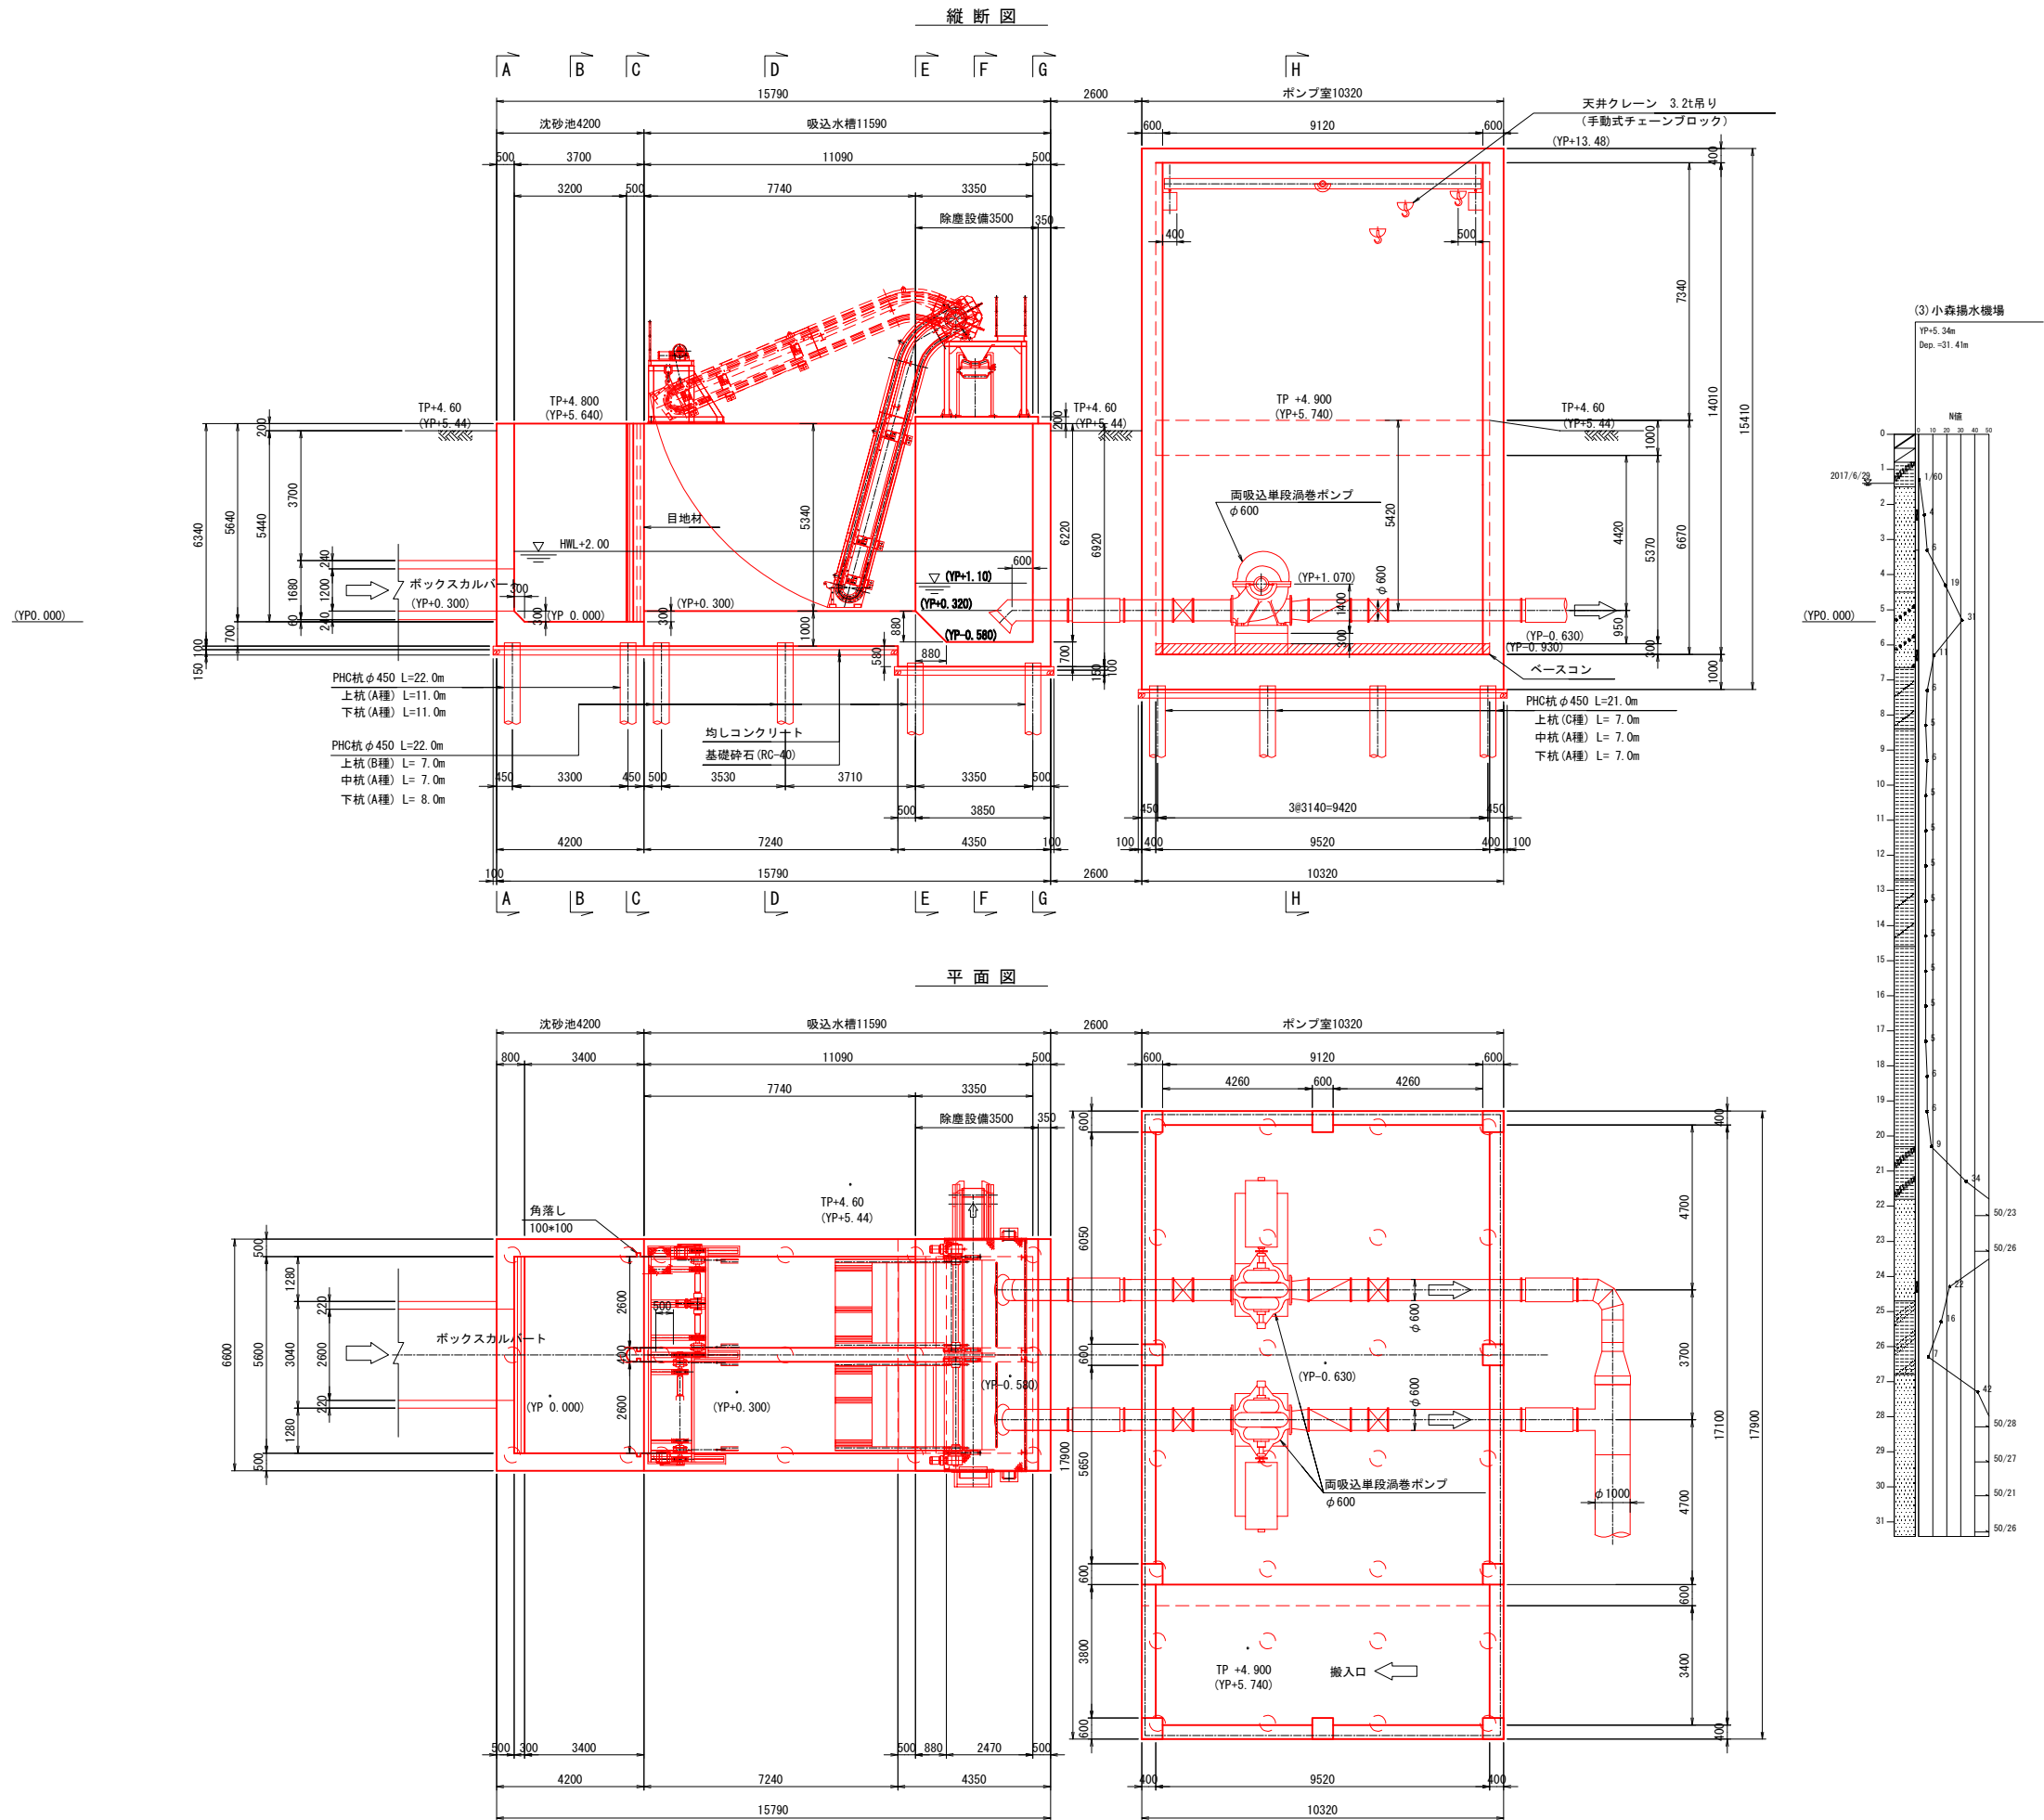

小森揚水機場 樋門一般構造図

S=1:100

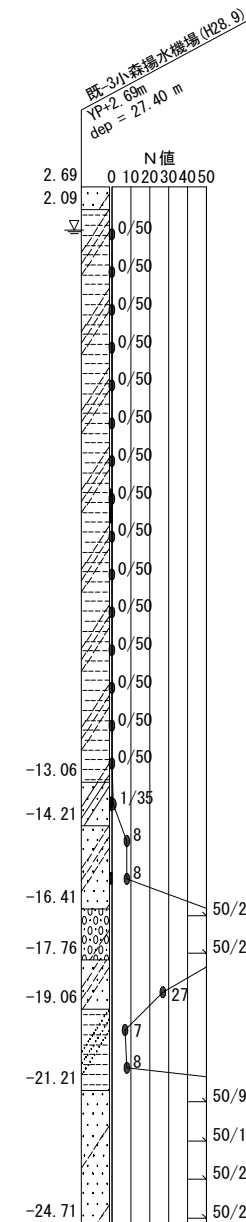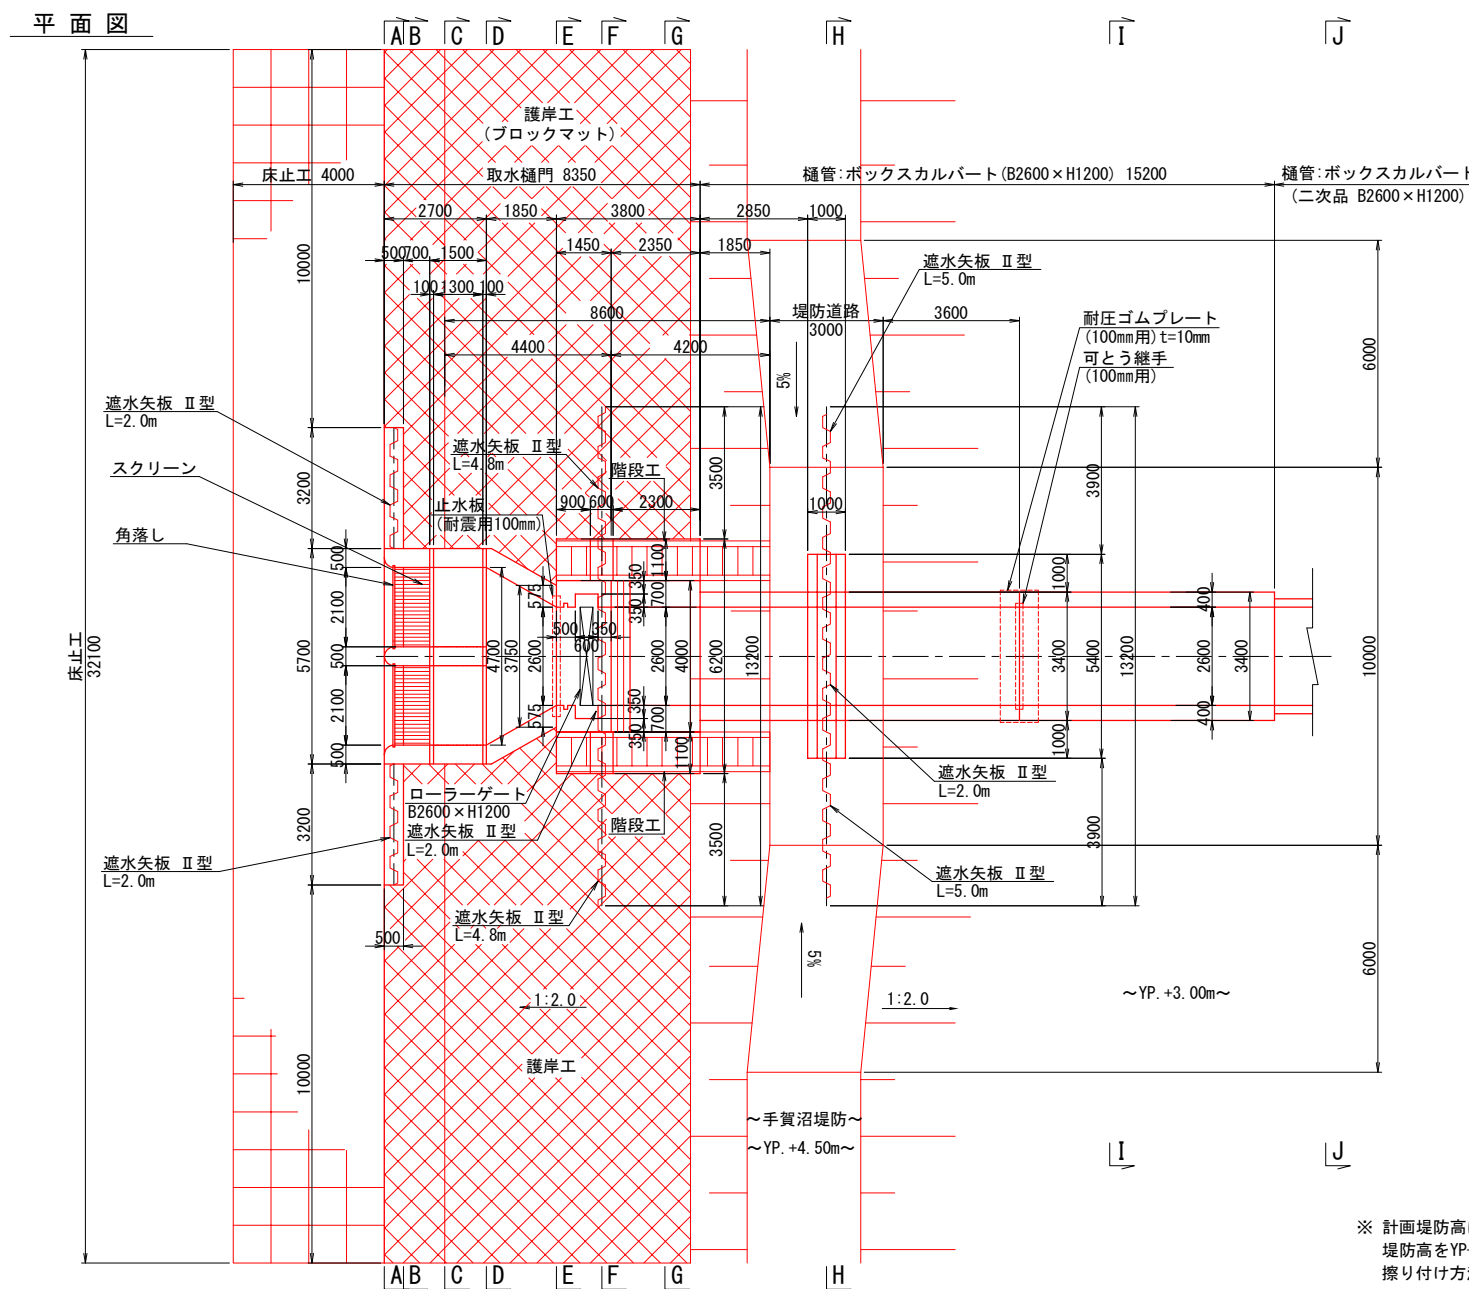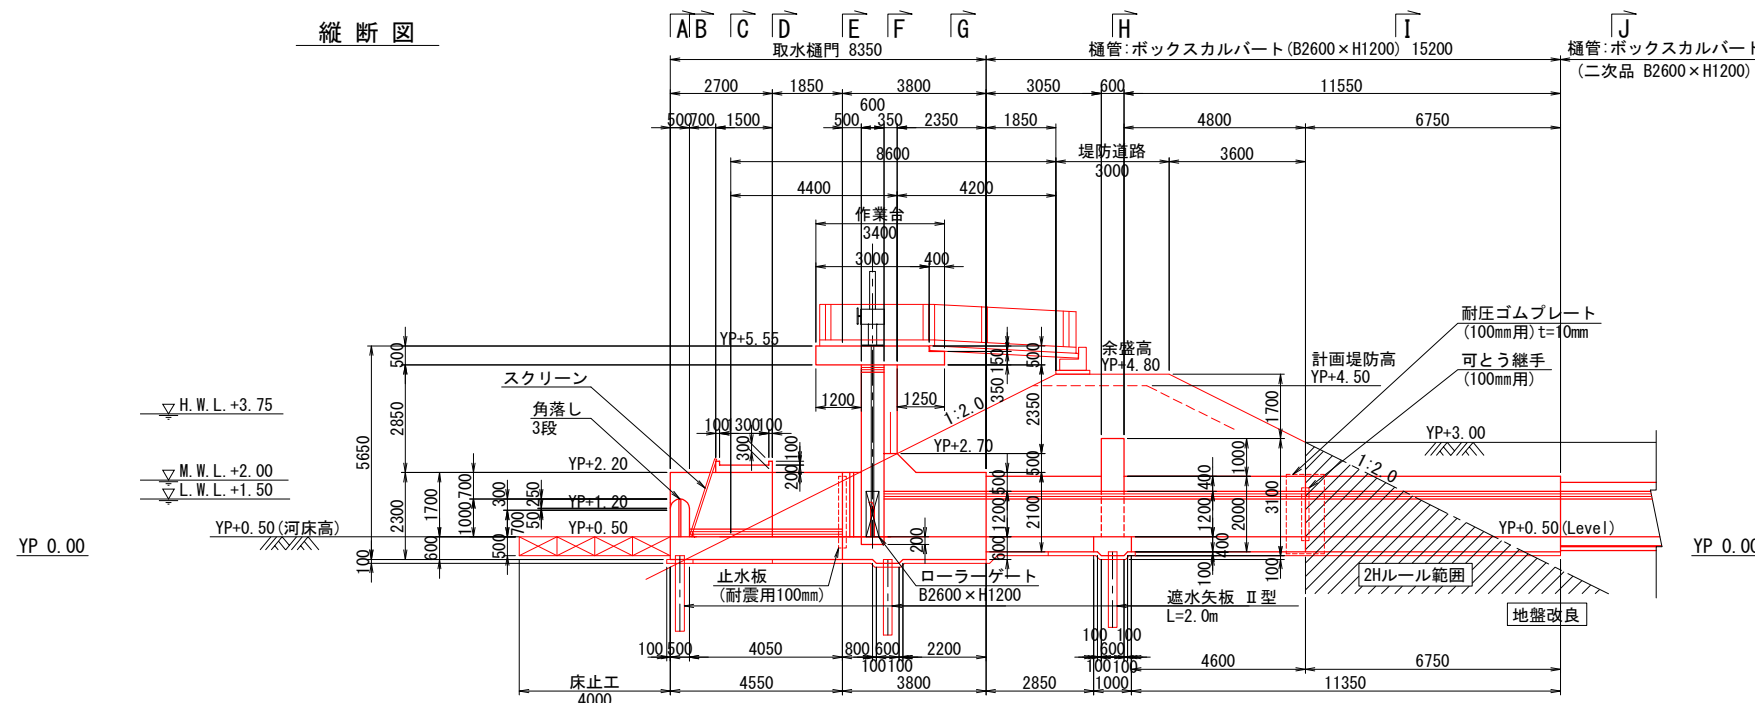

鉄筋コンクリート：21N-8-25
均しコンクリート：18N-8-25


業務名	小森湧水機場実施設計業務		
図面名	小森湧水機場 樋門一般構造図		
作成年月日	令和 年 月 日		
縮 尺	S=1:100	図面番号	5
会社名			
事務所名	関東農政局手賀沼農地防災事業所		

※ 計画堤防高はYP+4.50mであるが、取水樋門区間は操作線の配管の余盛を考慮し、堤防高をYP+4.80とする。
擦り付け方法は監督職員と協議するものとする。


小森揚水機場 吐水槽構造図

S=1:100

断面図

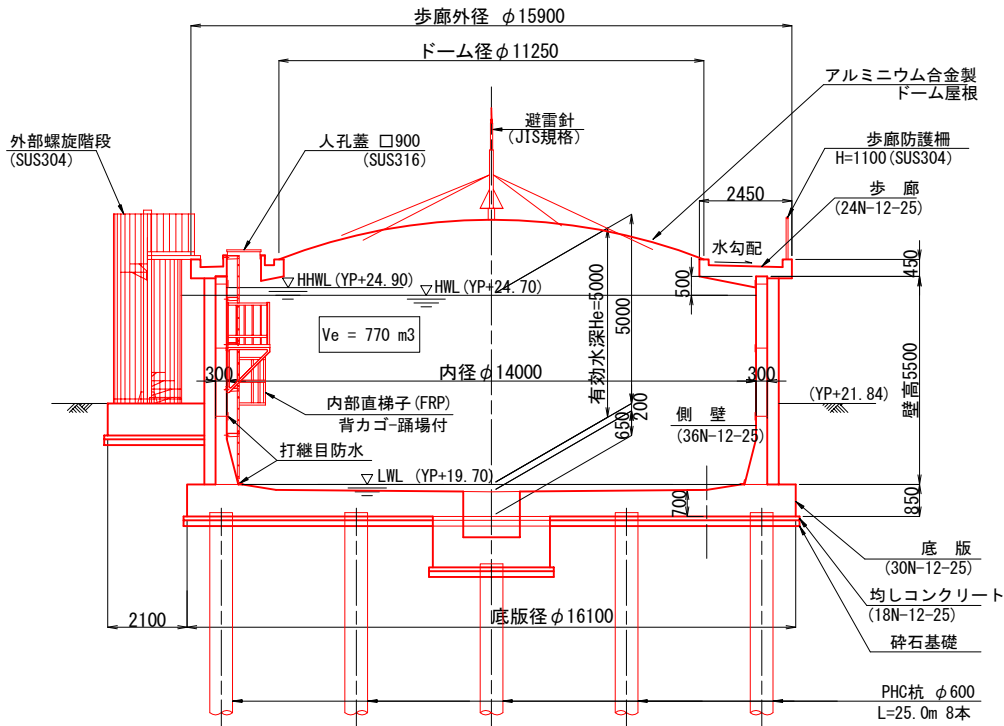


立面図

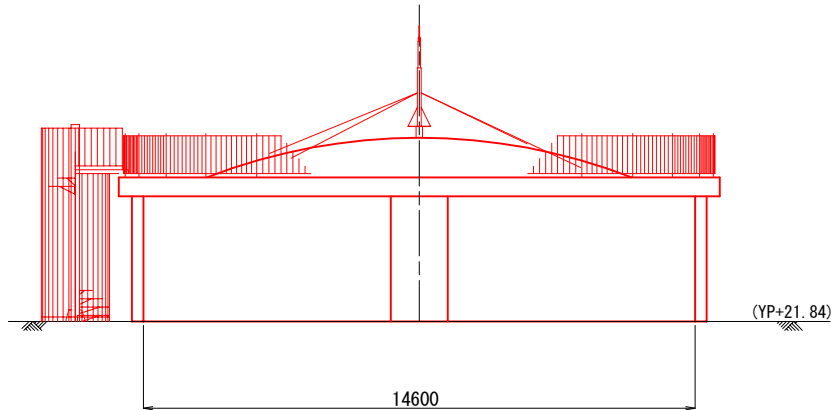

有効容量 $V_e=770\text{m}^3$

内 径 D (m)	14.000
全 水 深 H (m)	5.000
有効水深 H_e (m)	5.000
壁 厚 (m)	0.300

コンクリート設計基準強度 σ_{ck} (N/mm ²)	
歩 廊	24N-12-25
側 壁	36N-12-25
底 版	30N-12-25
外部階段基礎	30N-12-25
均しコンクリート	18N-12-25

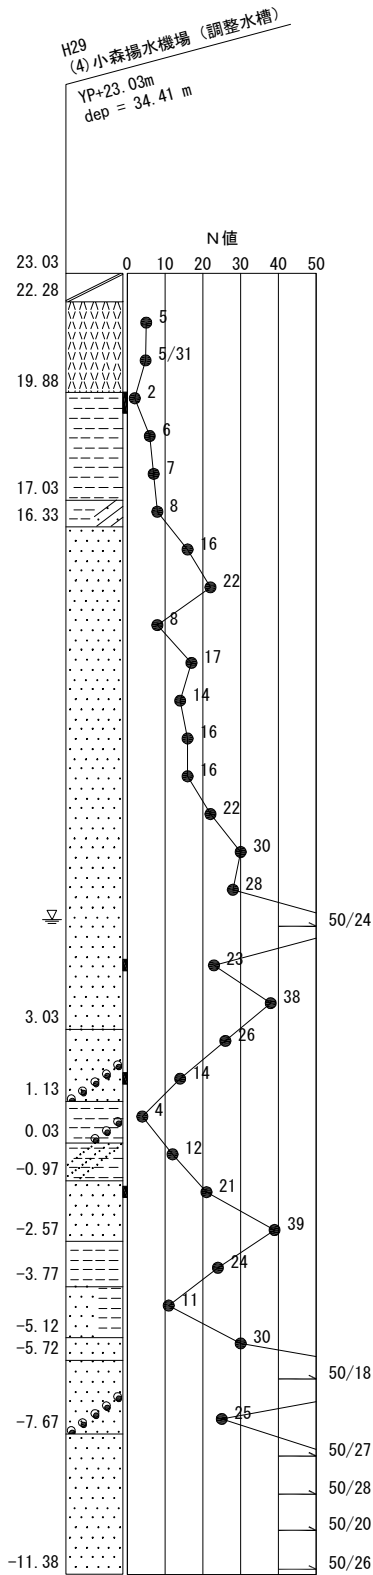

※ 吐水槽壁面は景観に配慮した色となるよう混和材(塗料)を混ぜる。


※ 吐水槽屋根は反射しない加工を施す。

※ 地形図の標高は各市の都市計画図を使用しているため、国土地理標高TP(東京湾中等潮位)である。
本事業計画の河川協議資料の水位等はYP(江戸川工事基準面)である。
TP標高とYP標高が混在する平面図、構造図等については()でYP標高を示す。
YPはTPより0.84m低い基準となっている。 YP=TP+0.84
(例) 取手の水位がYP+4.99の場合、TP+4.15となる。


業務名	小森揚水機場実施設計業務		
図面名	小森揚水機場 吐水槽構造図		
作成年月日	令和 年 月 日		
縮 尺	S=1:100	図面番号	6
会社名			
事務所名	関東農政局手賀沼農地防事業所		

川森揚水機場ポンプ掘付出来形断面図




一号ポンプ掘付断面図 Scale 1:50

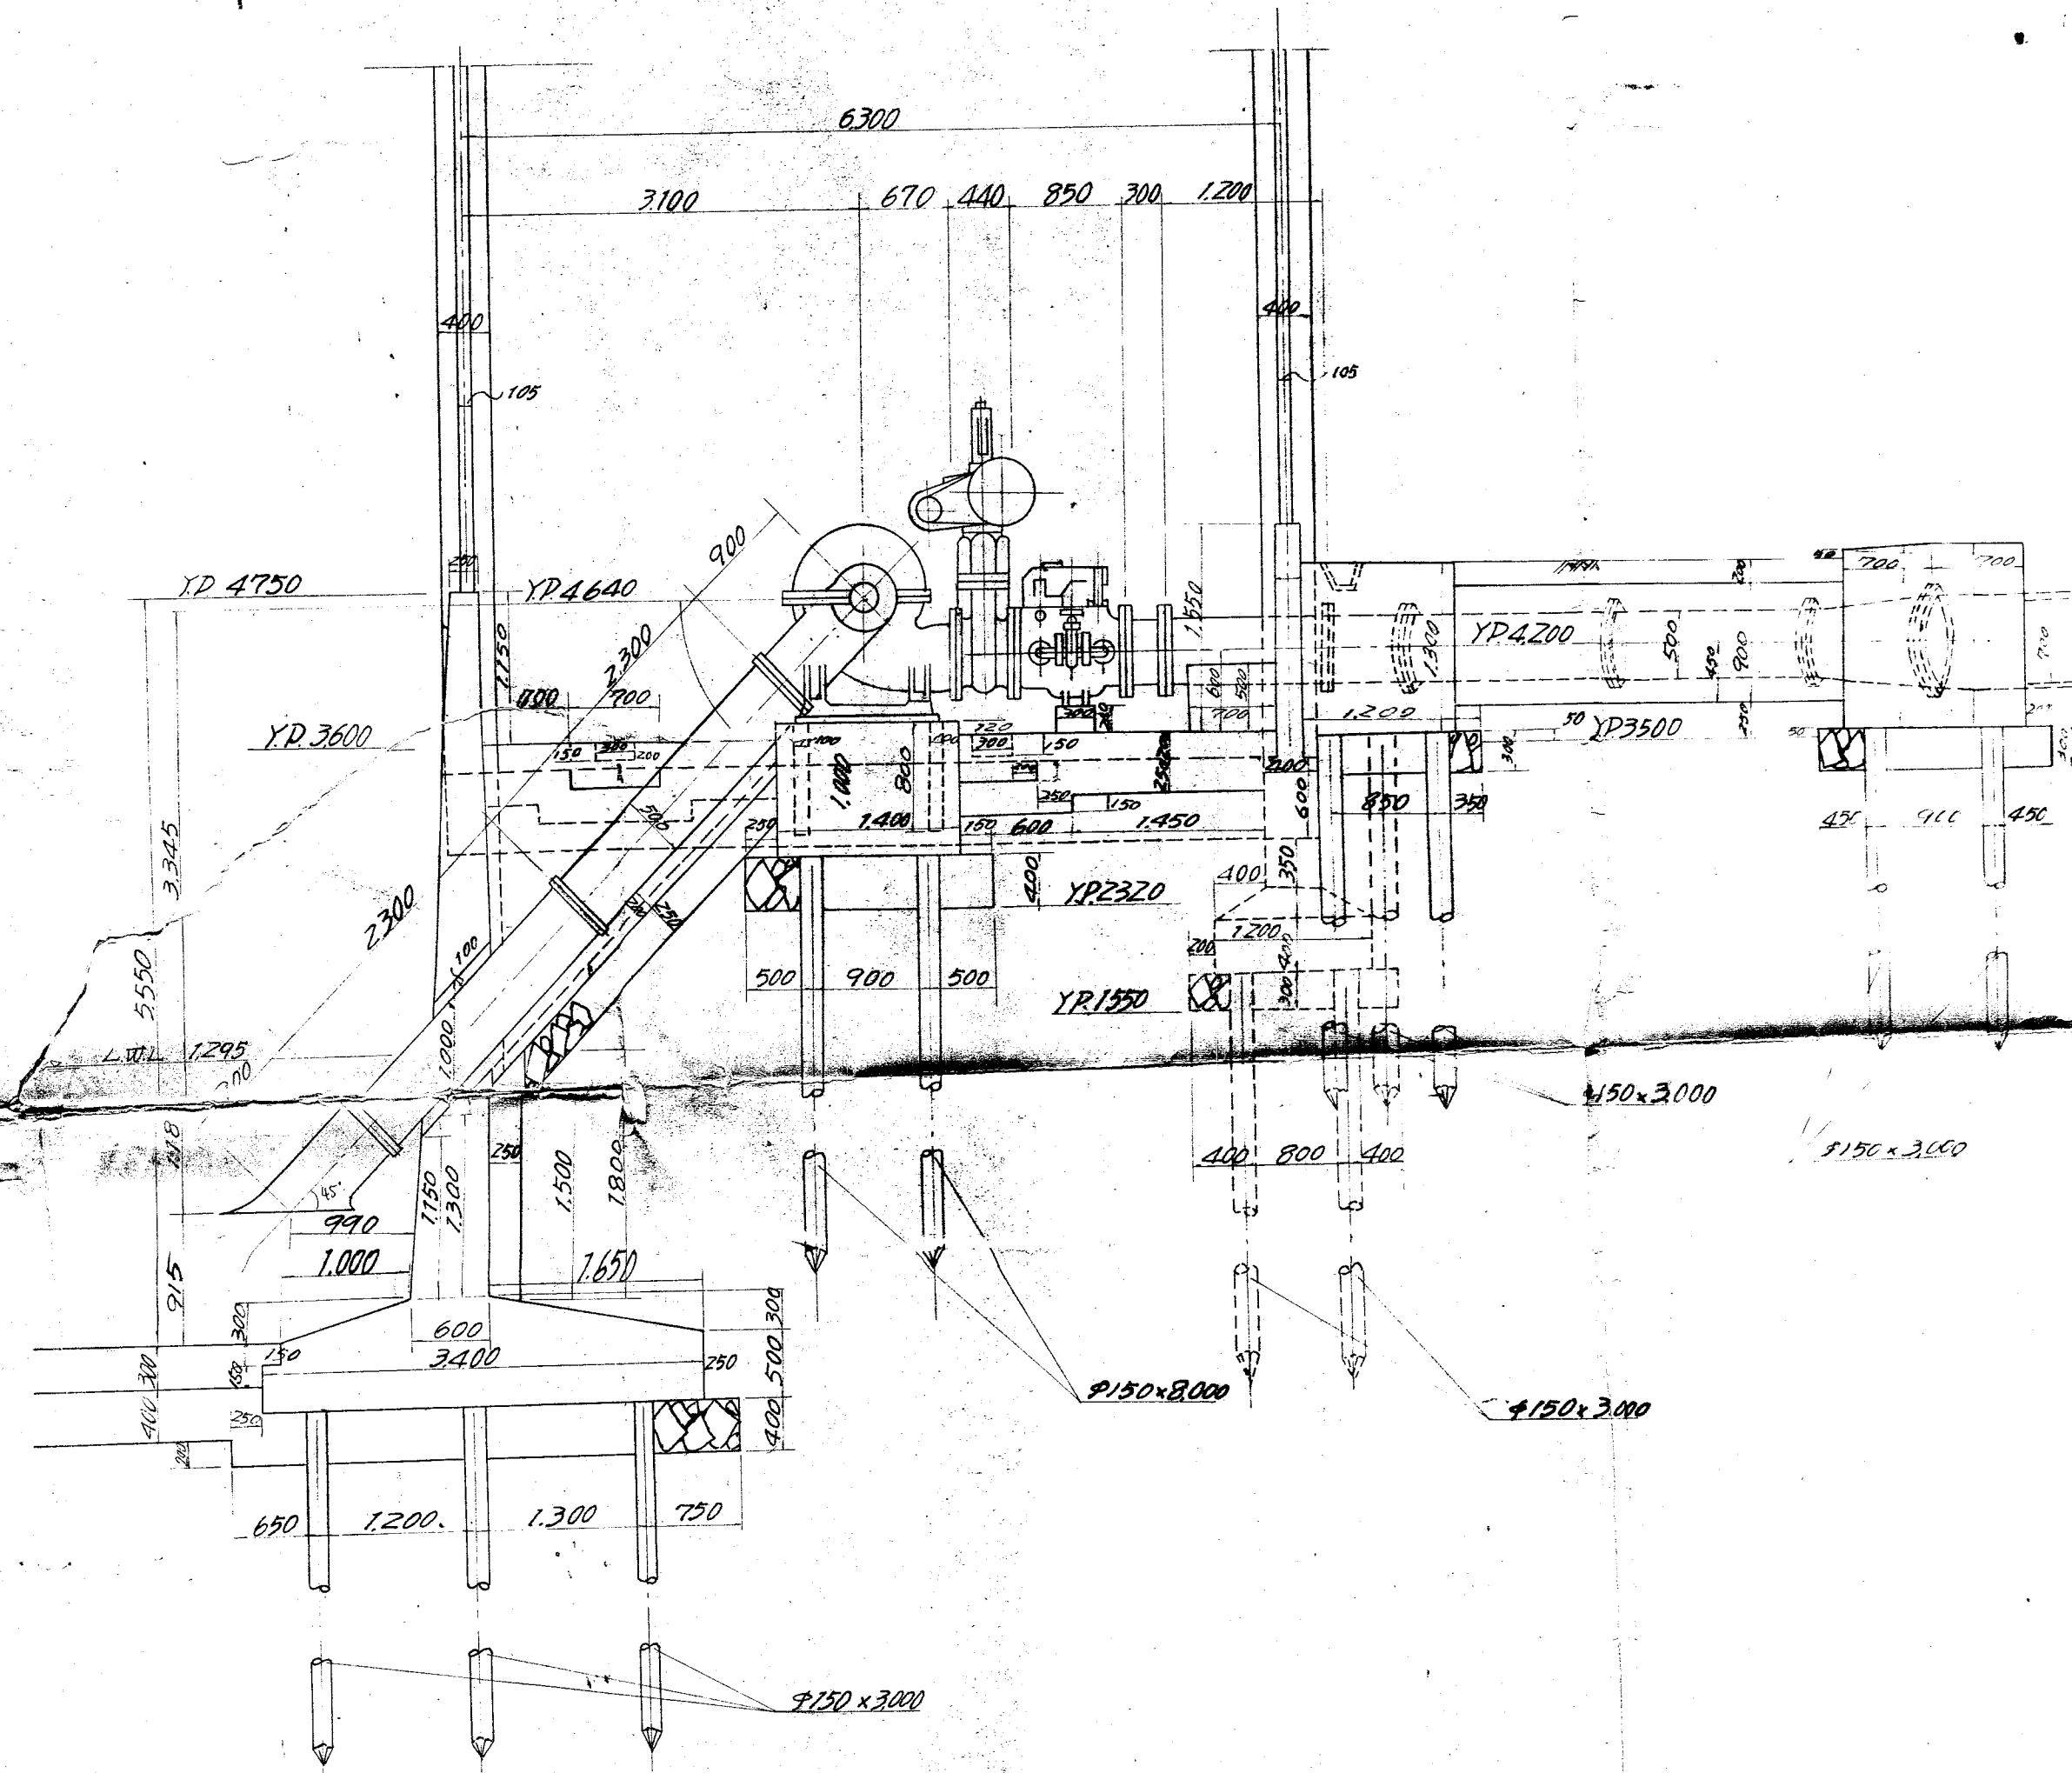








二号ポンプ基礎、排水管掘付断面図 Scale 1:50

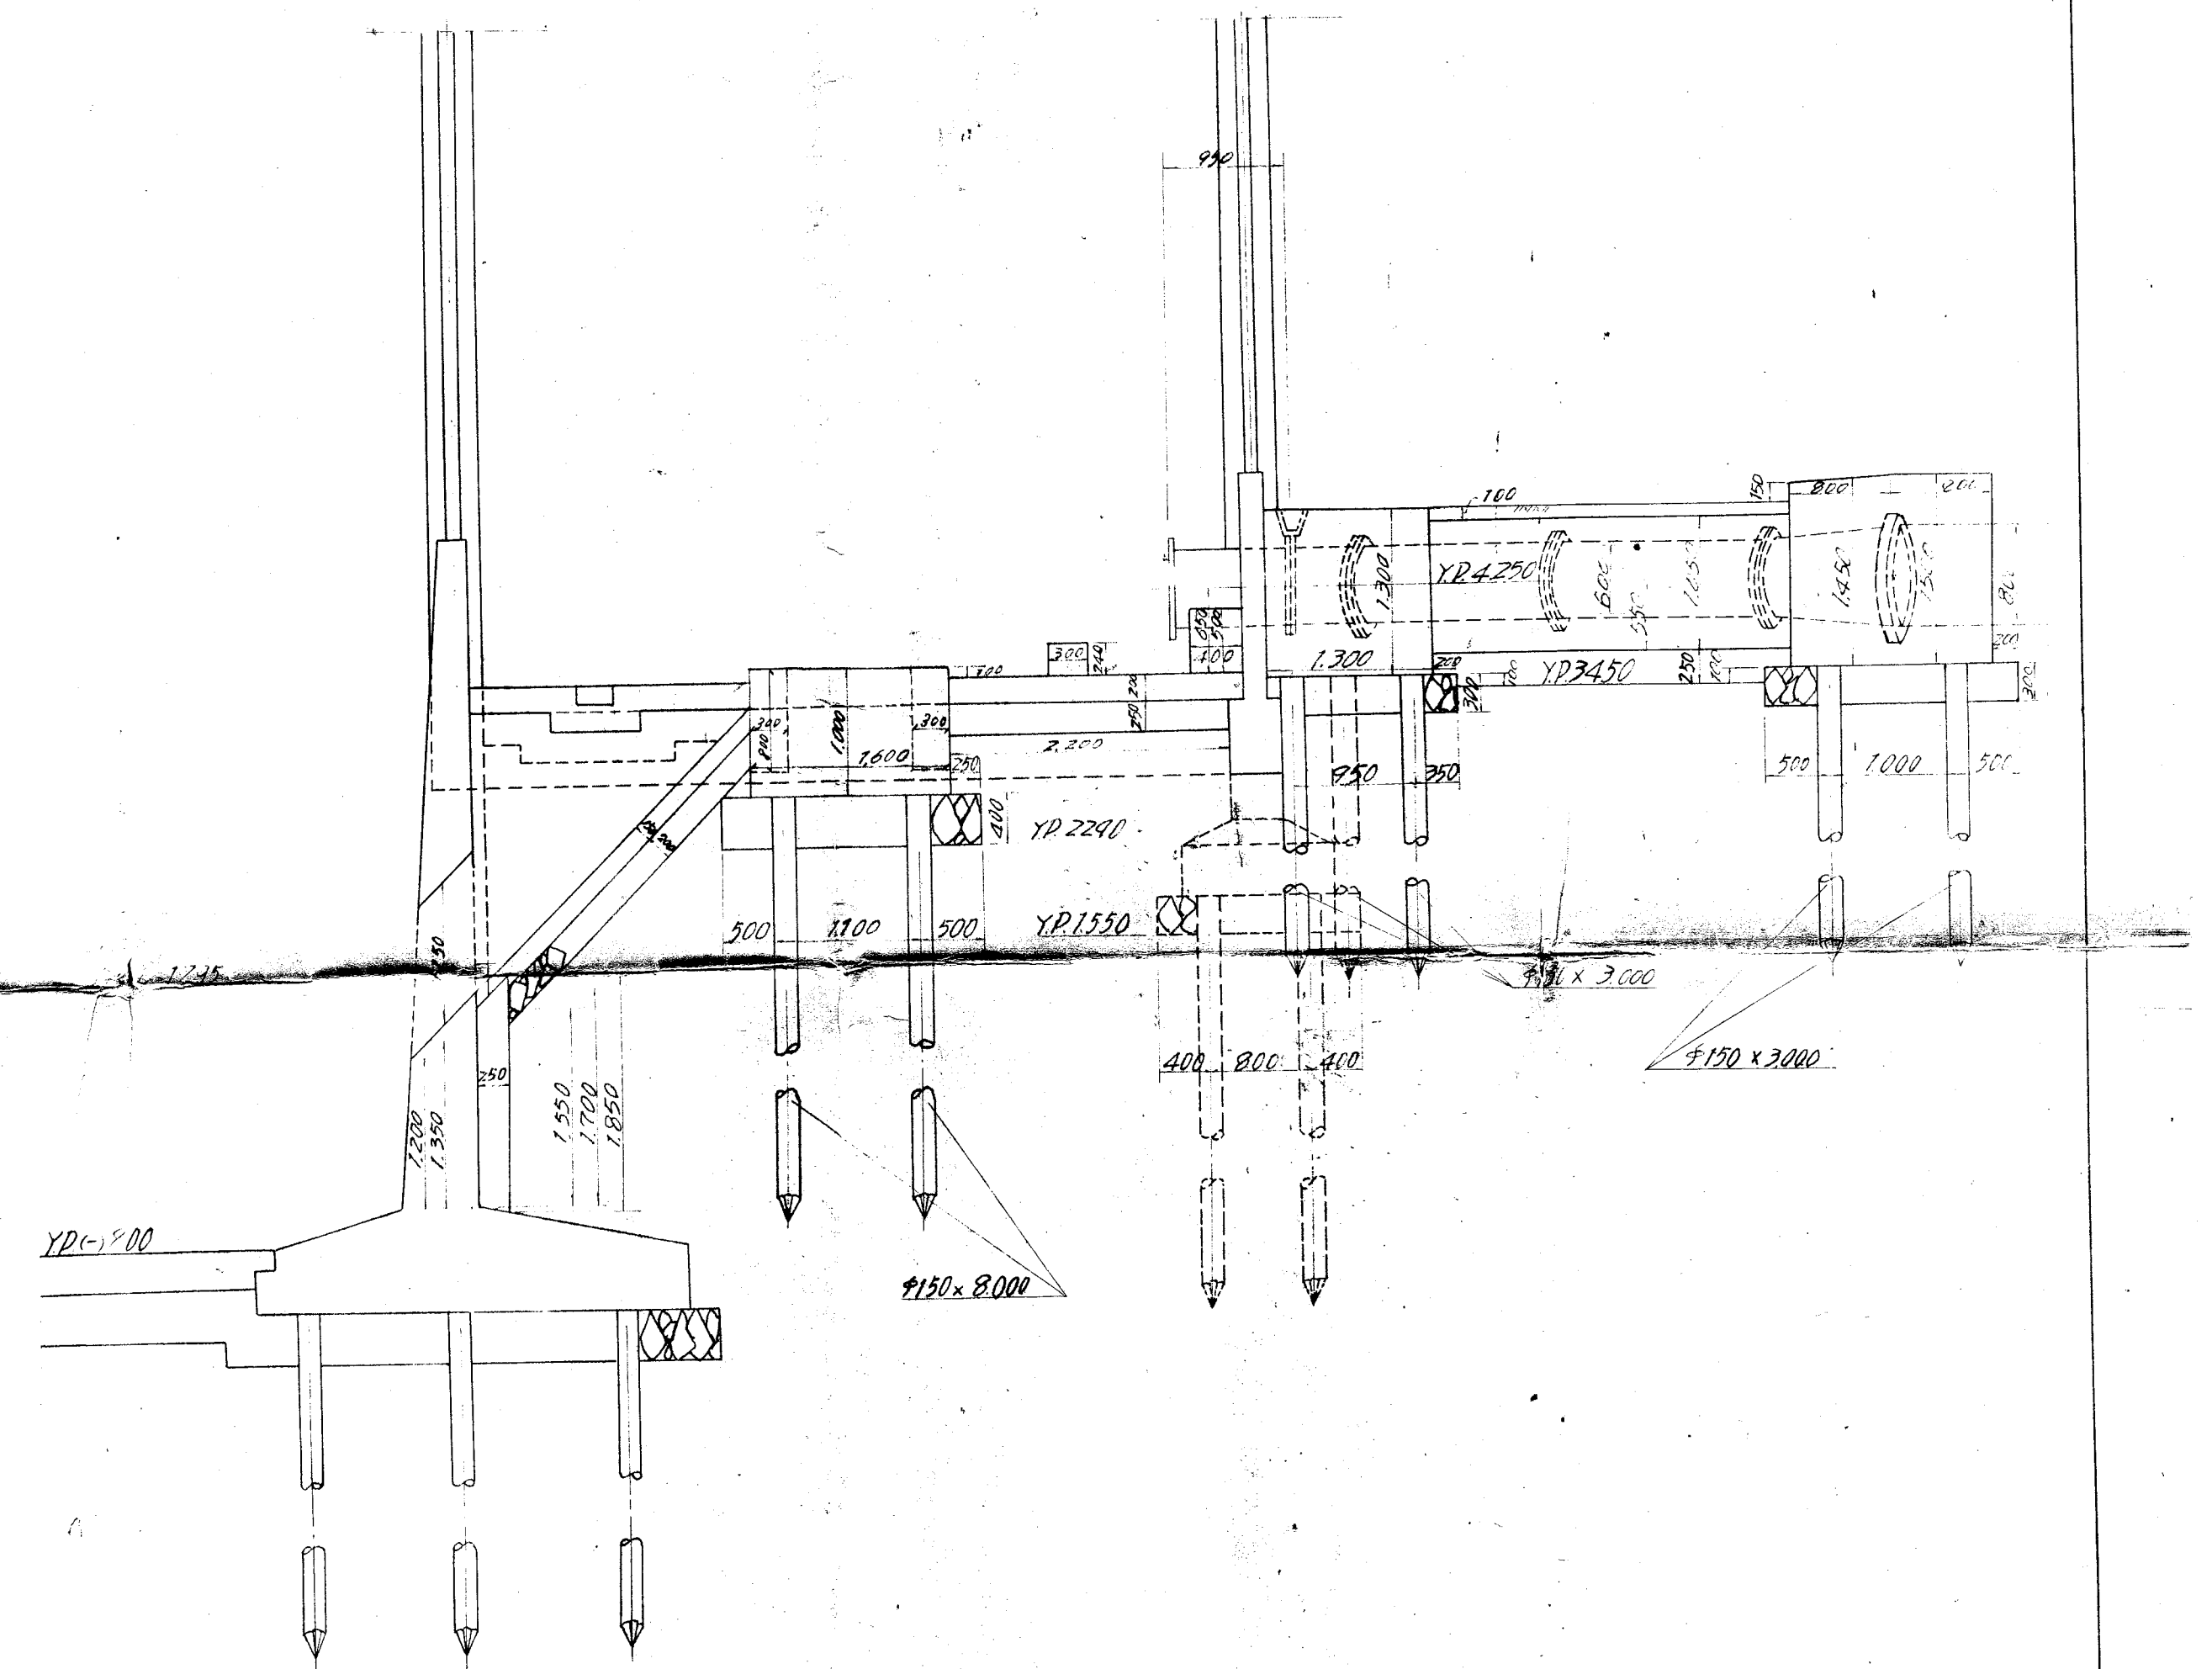

吸水槽平面及断面圖 $S = 1/50$

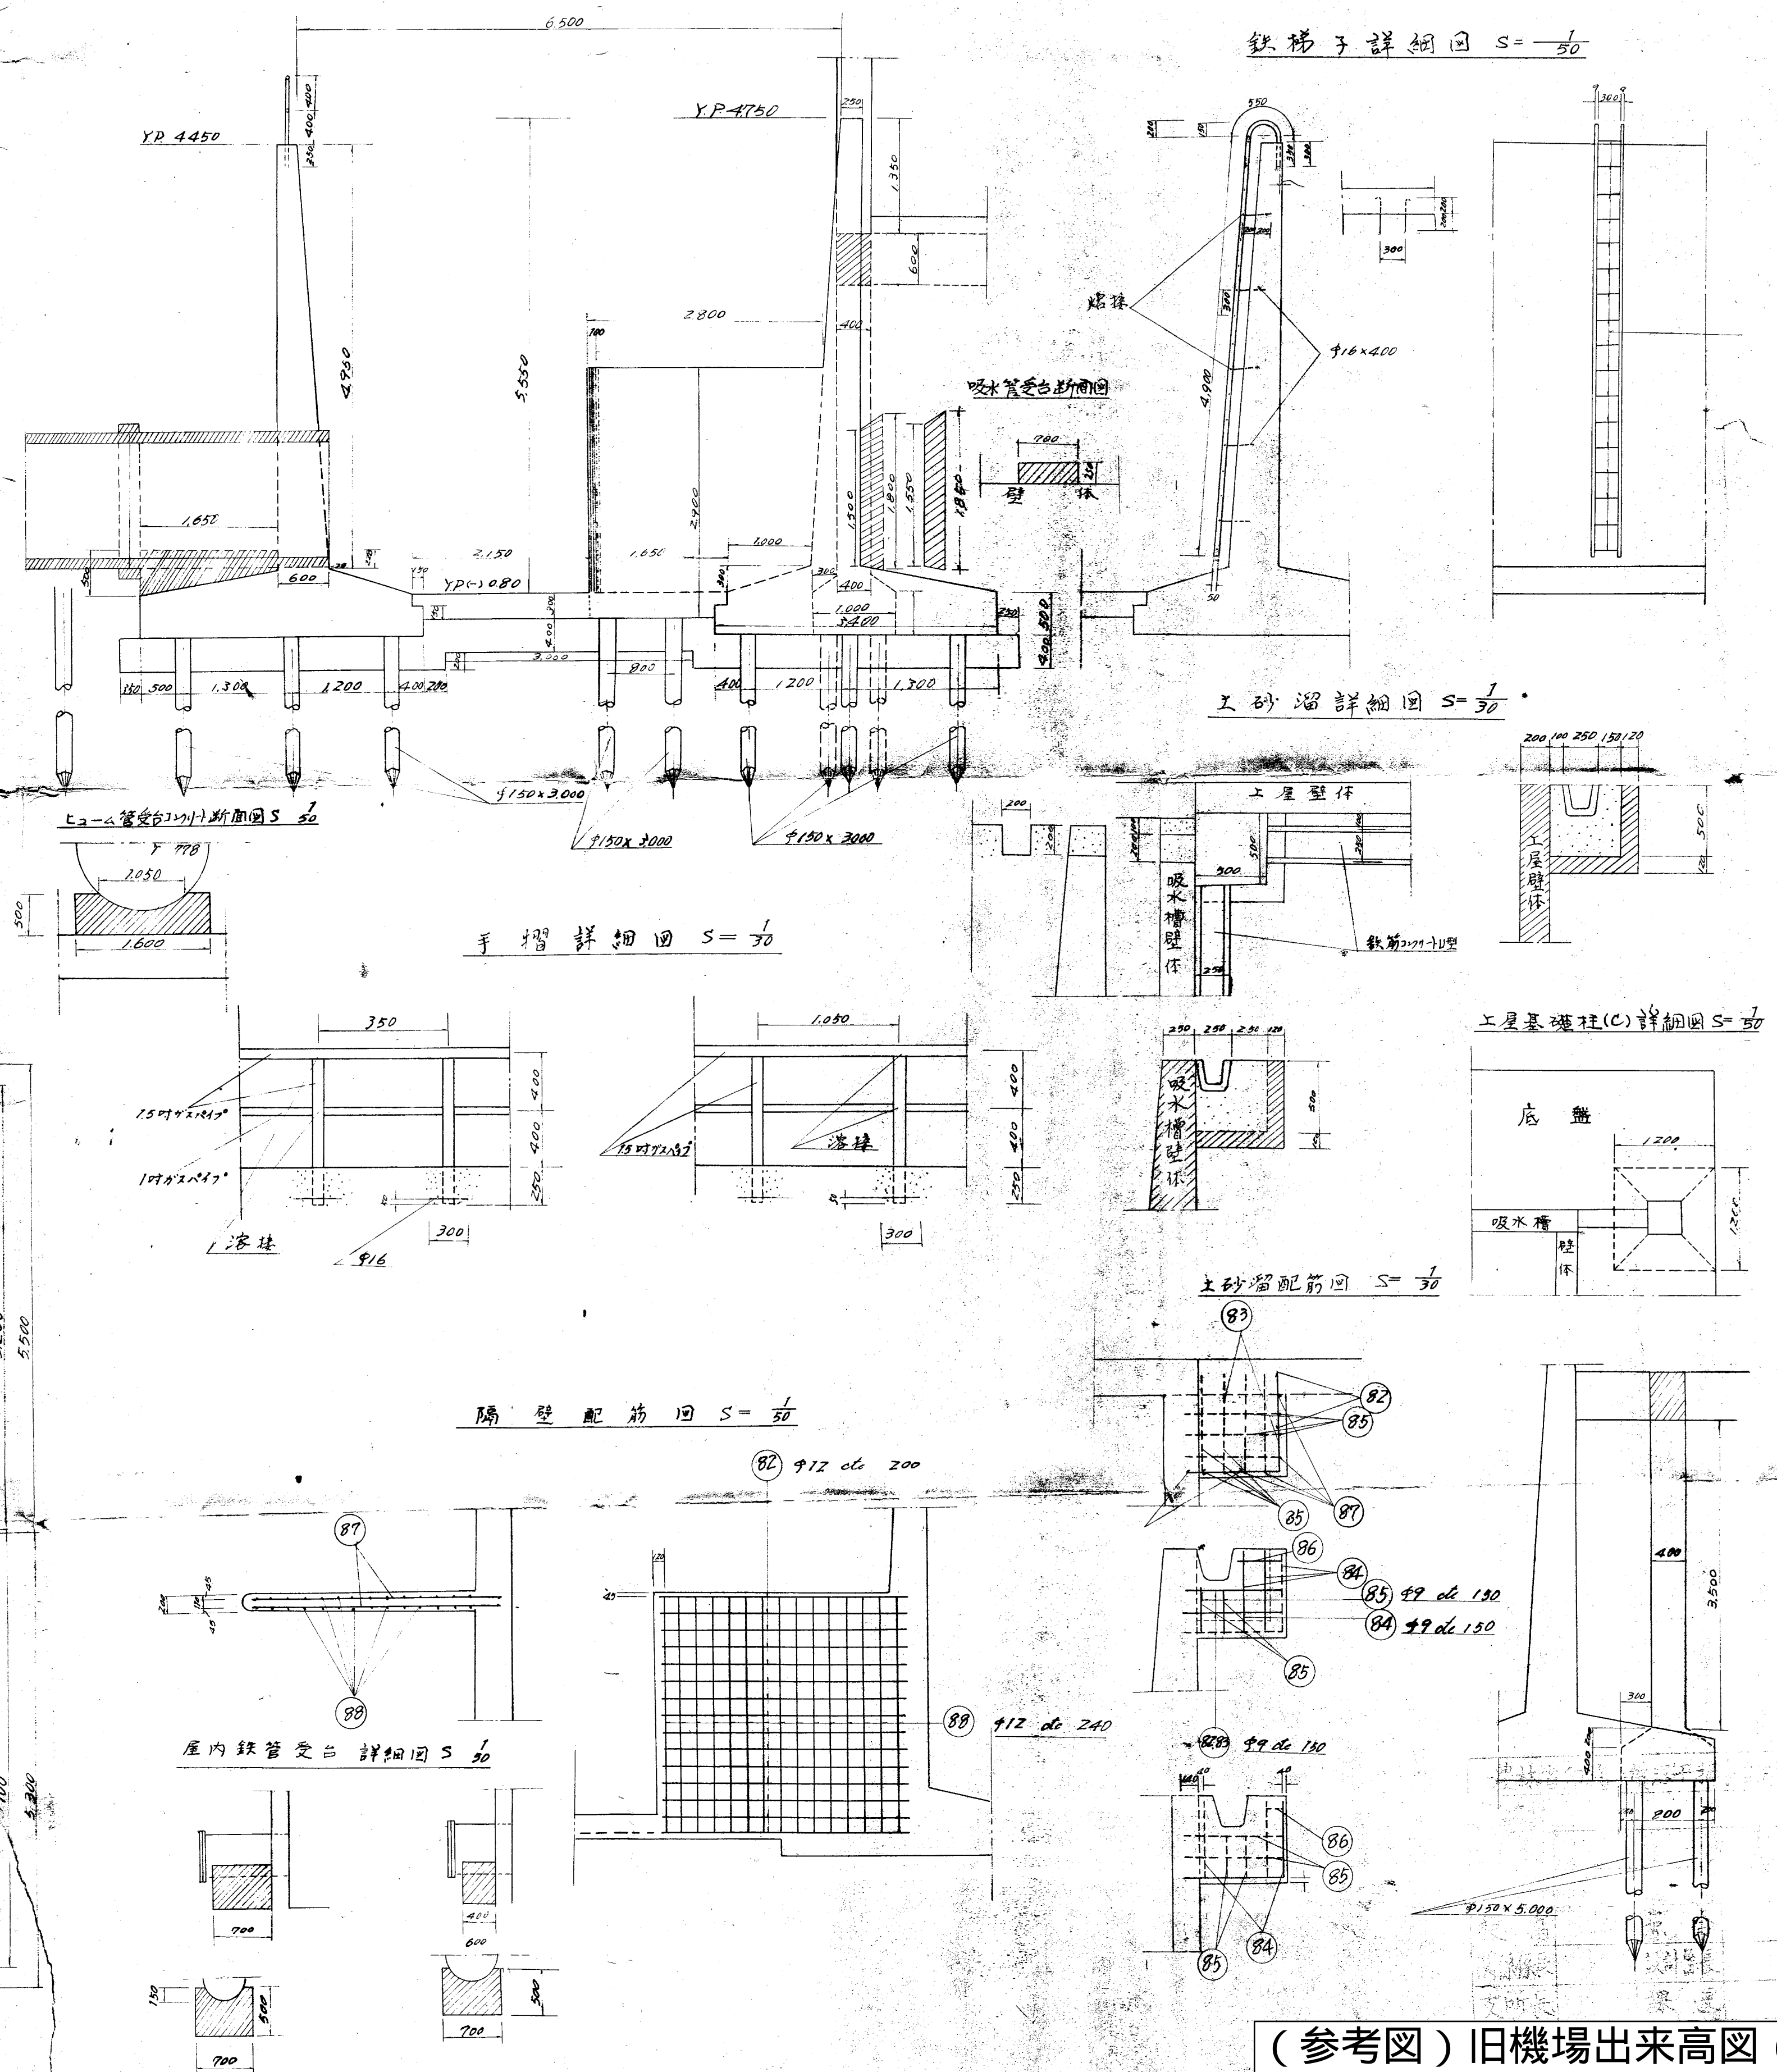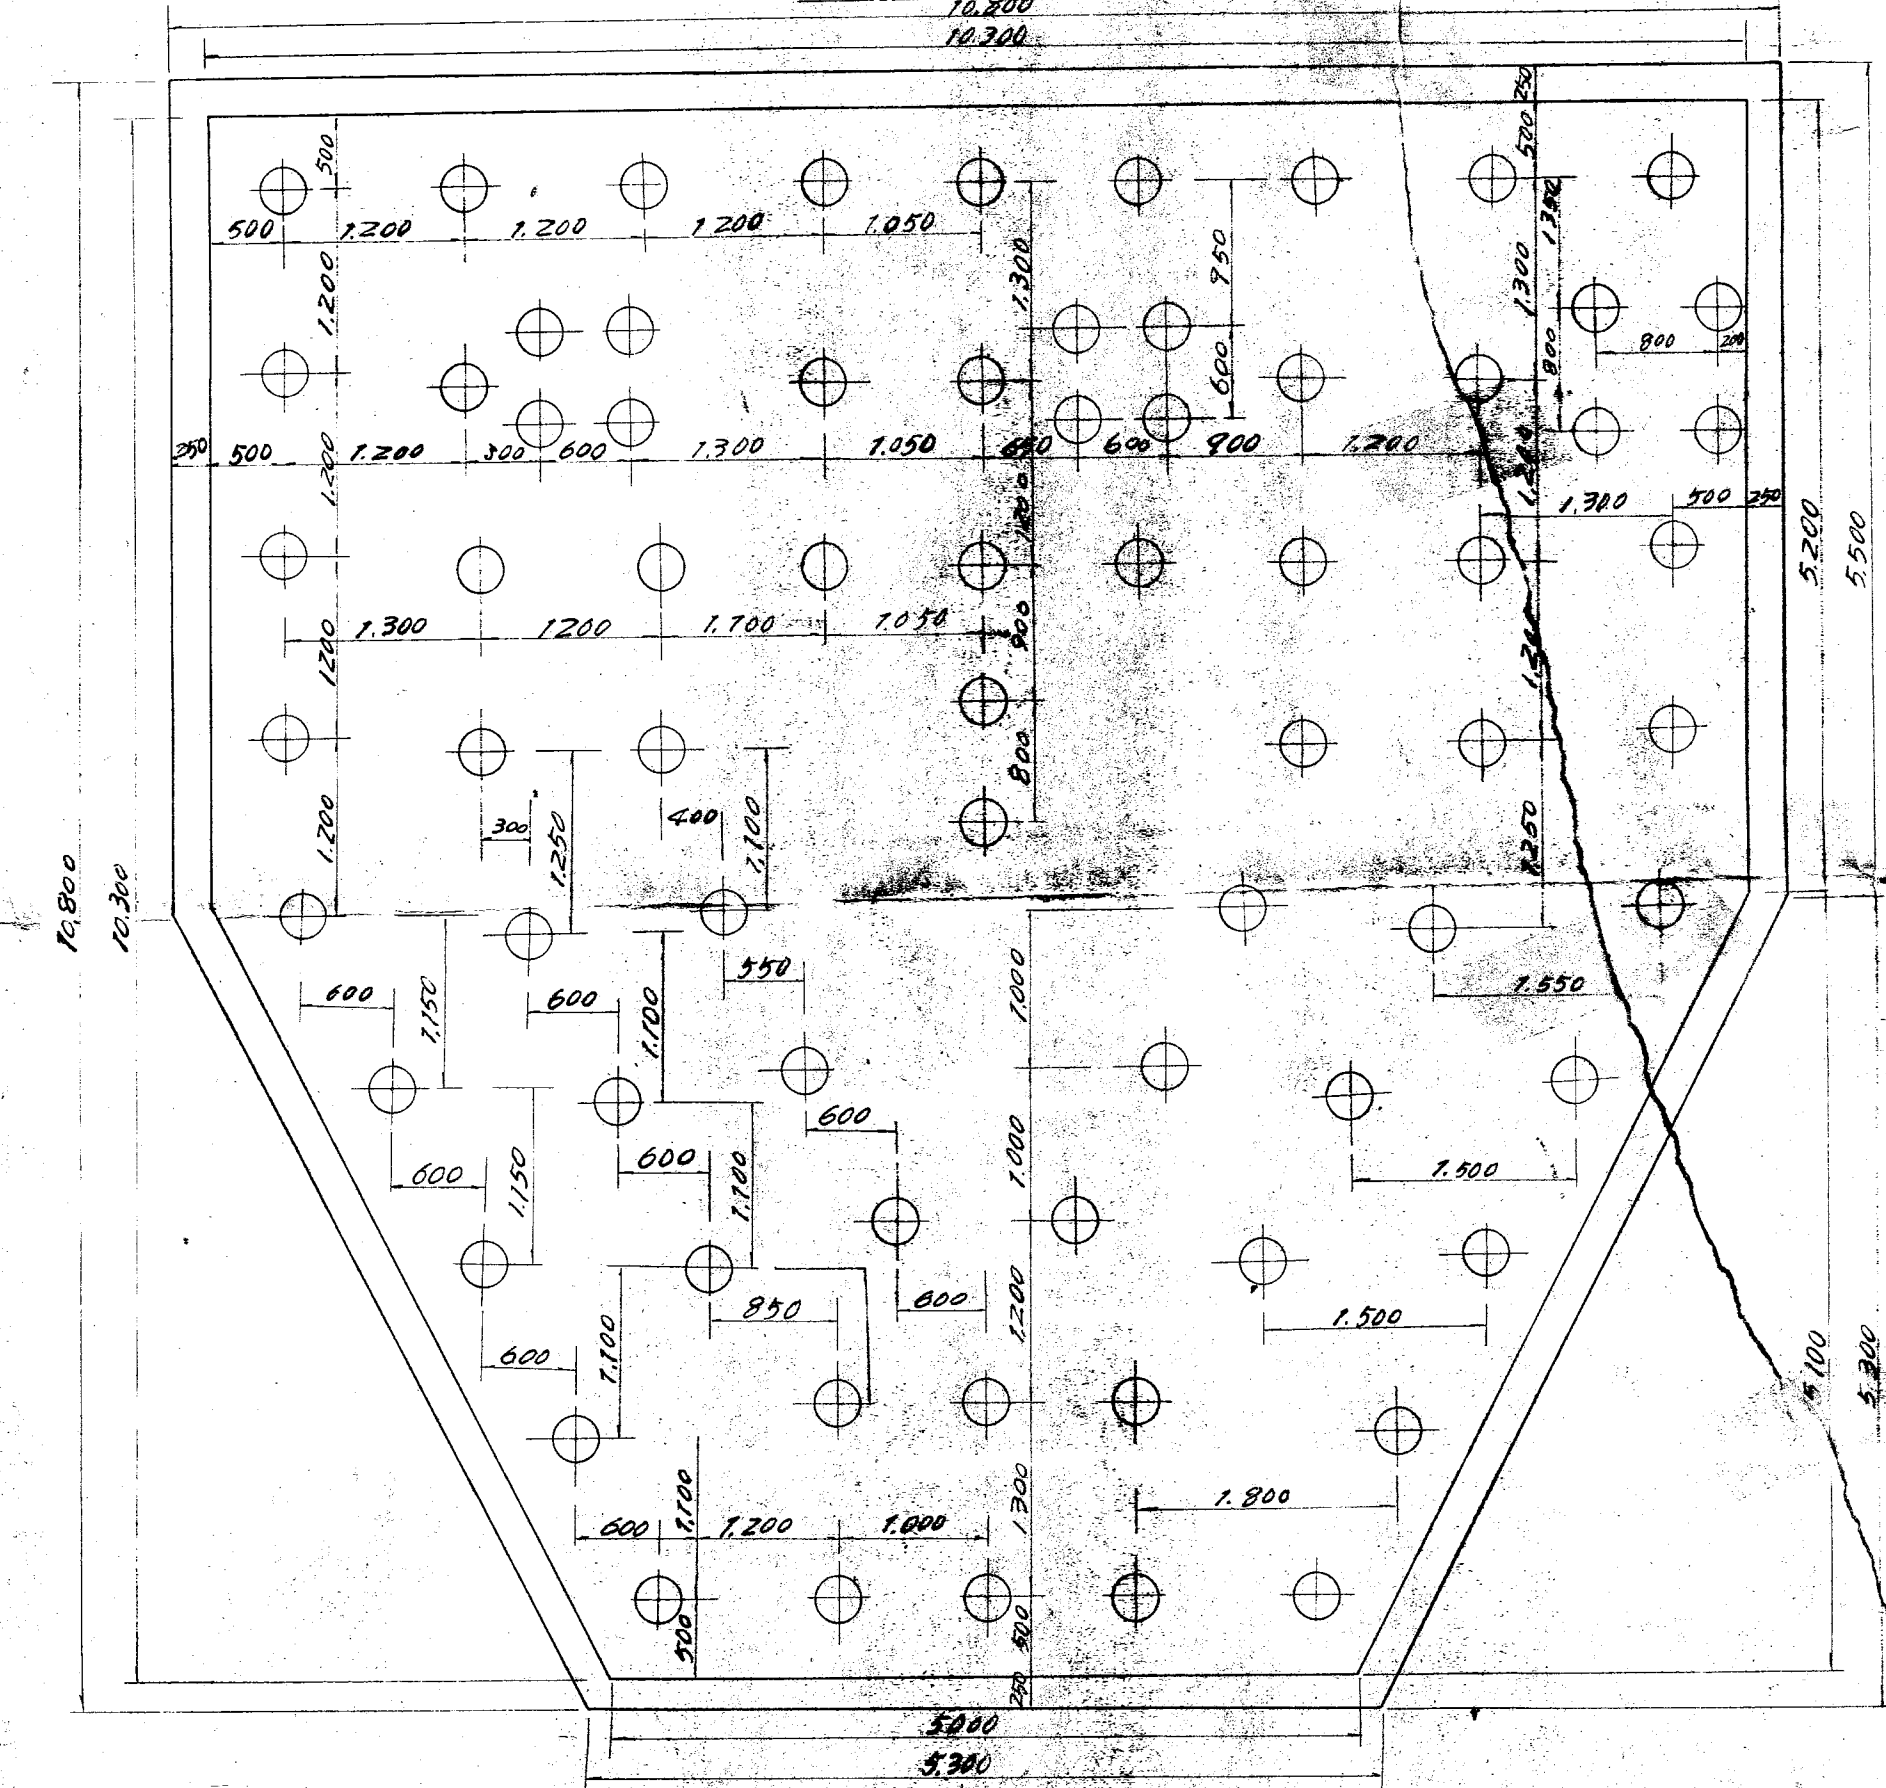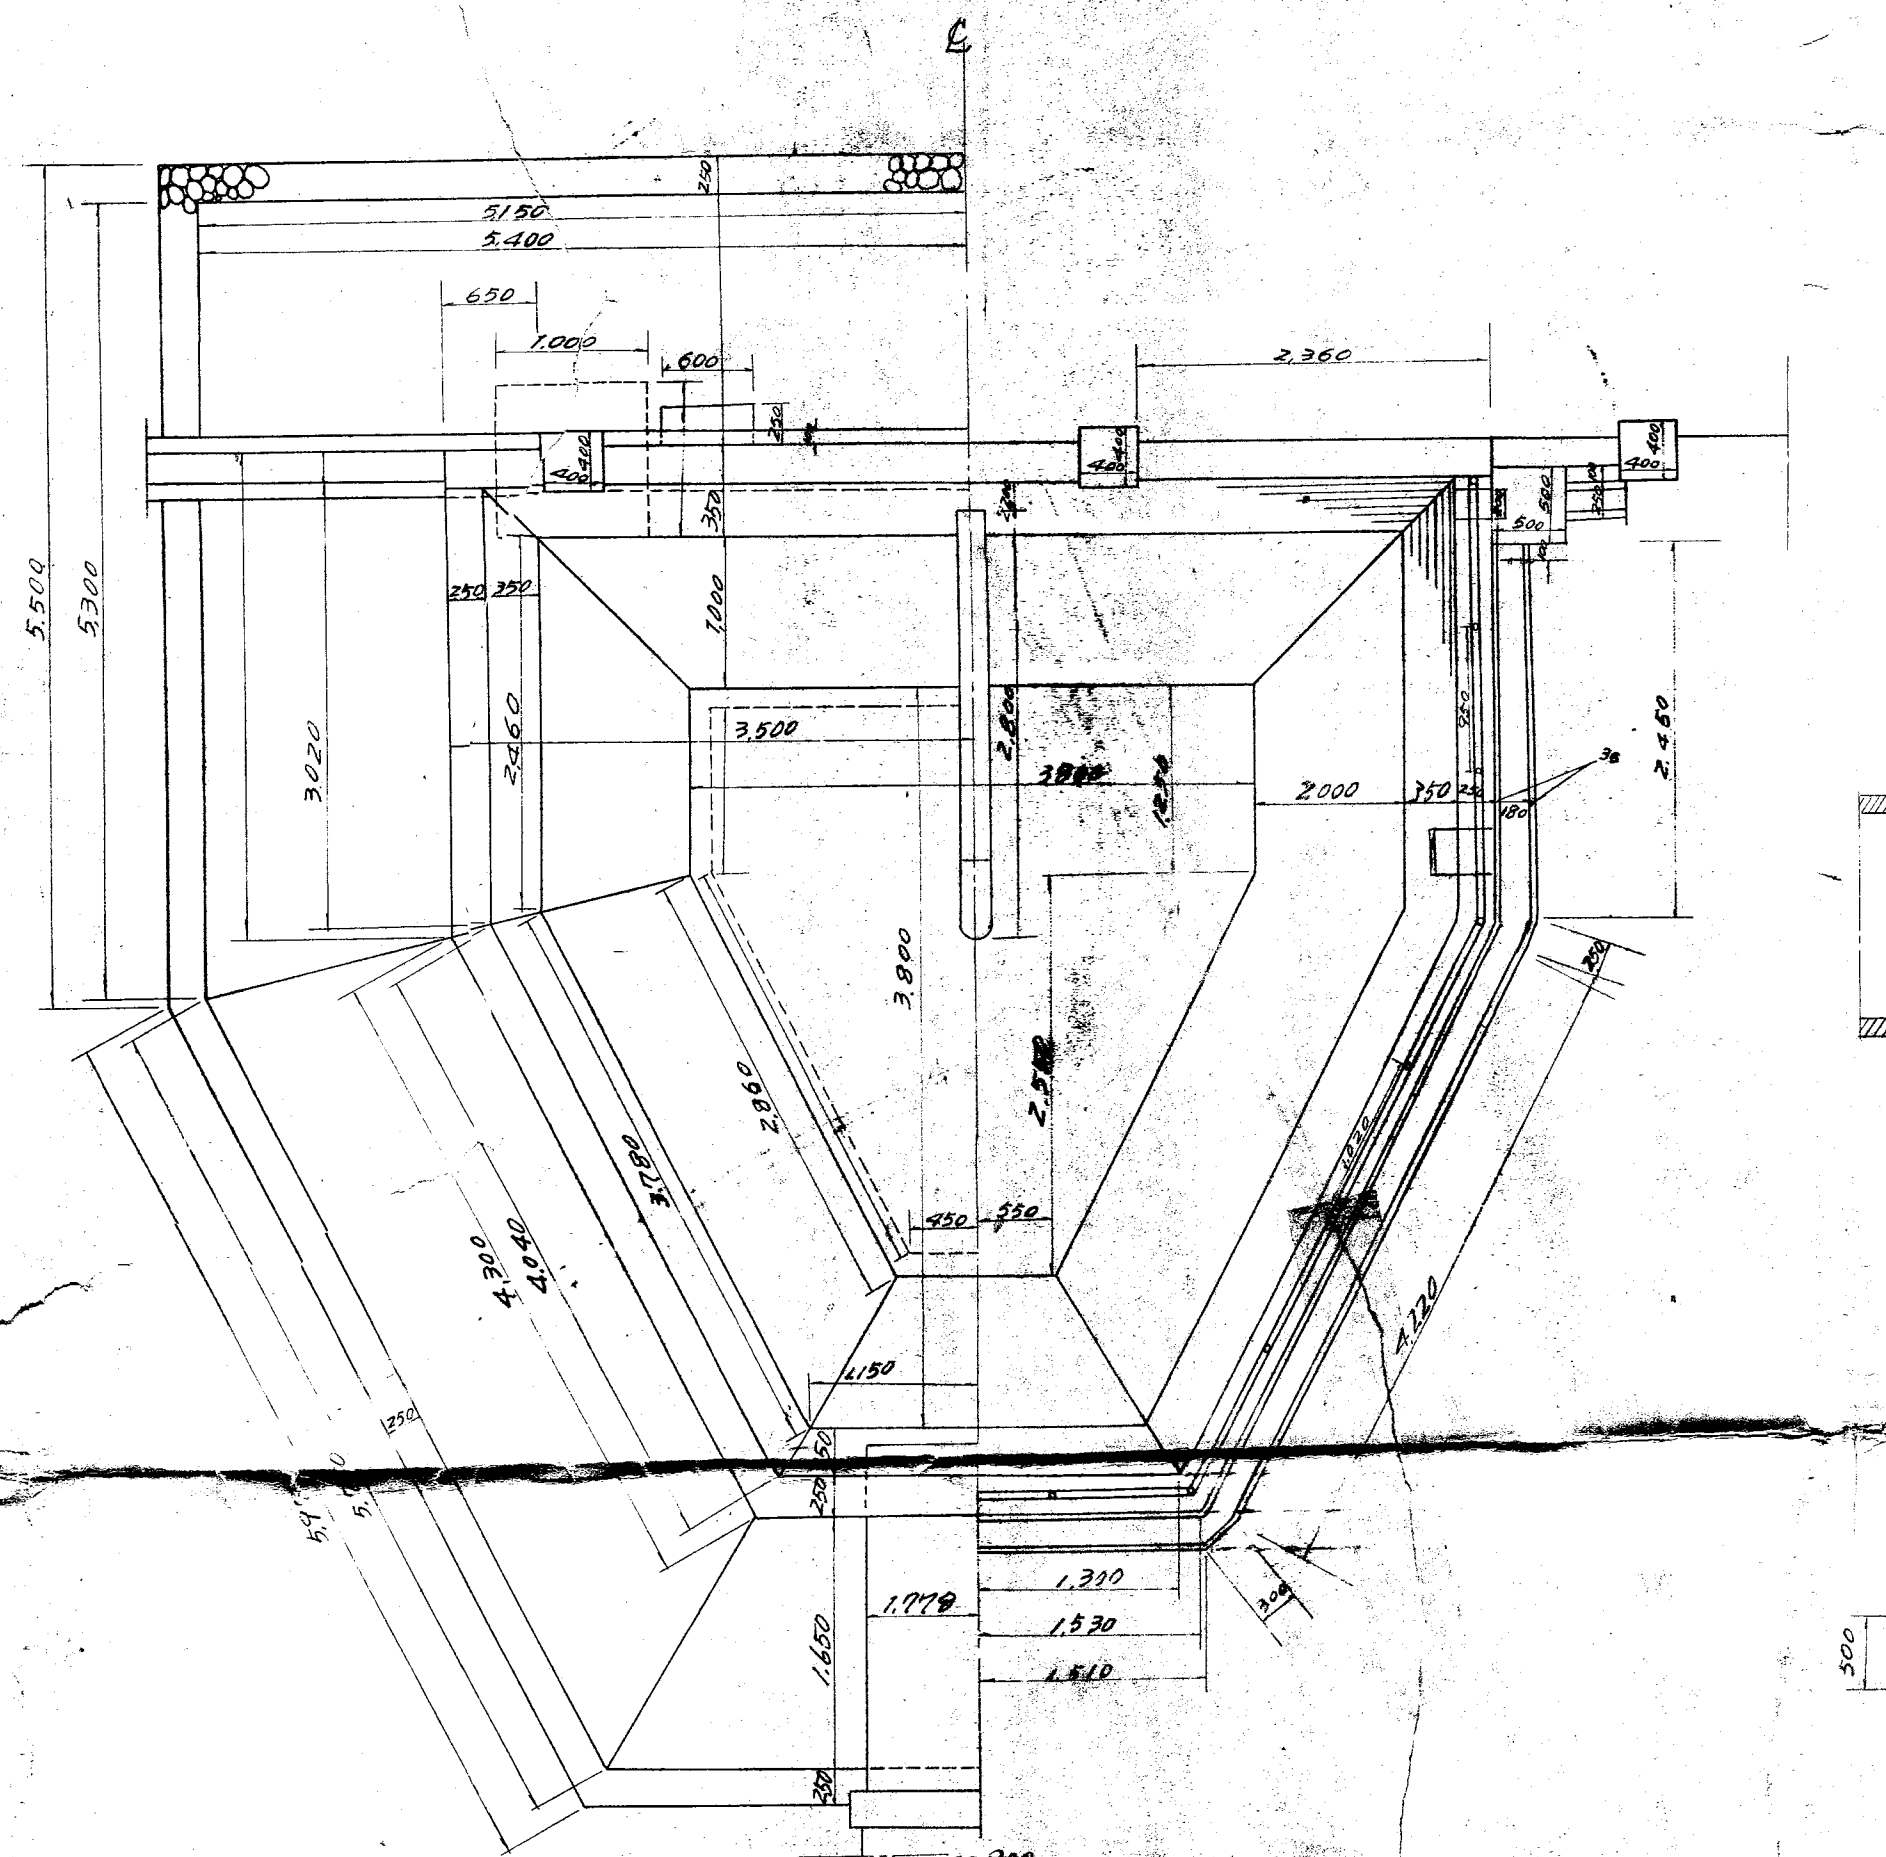


(参考図)旧機場出来高図(2/7)

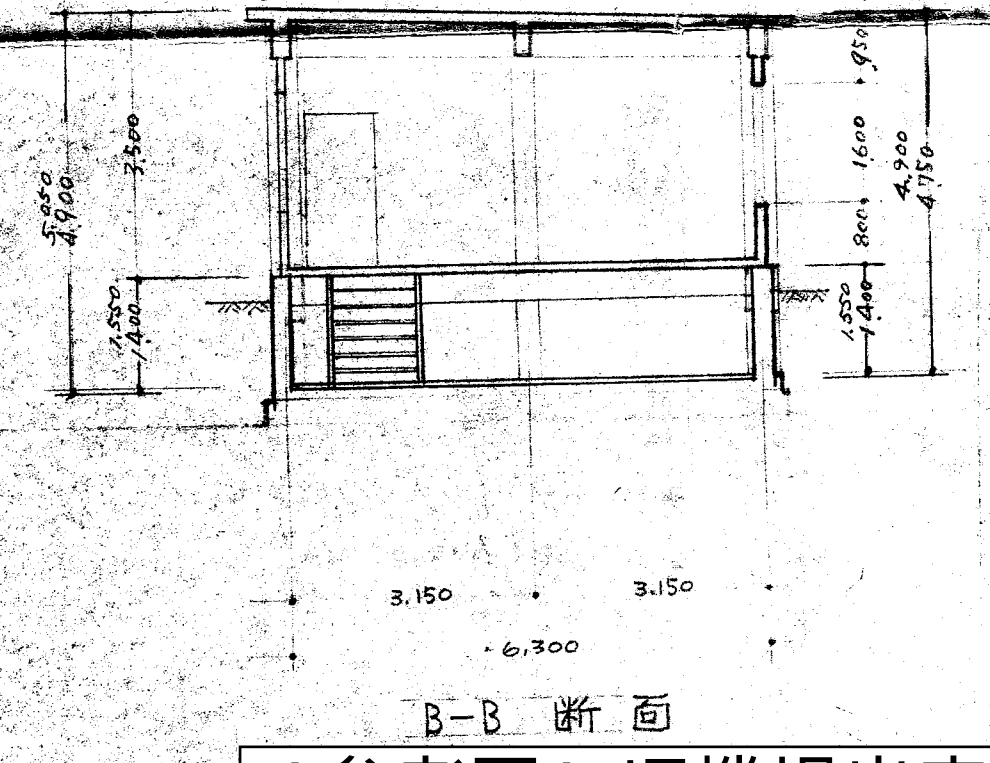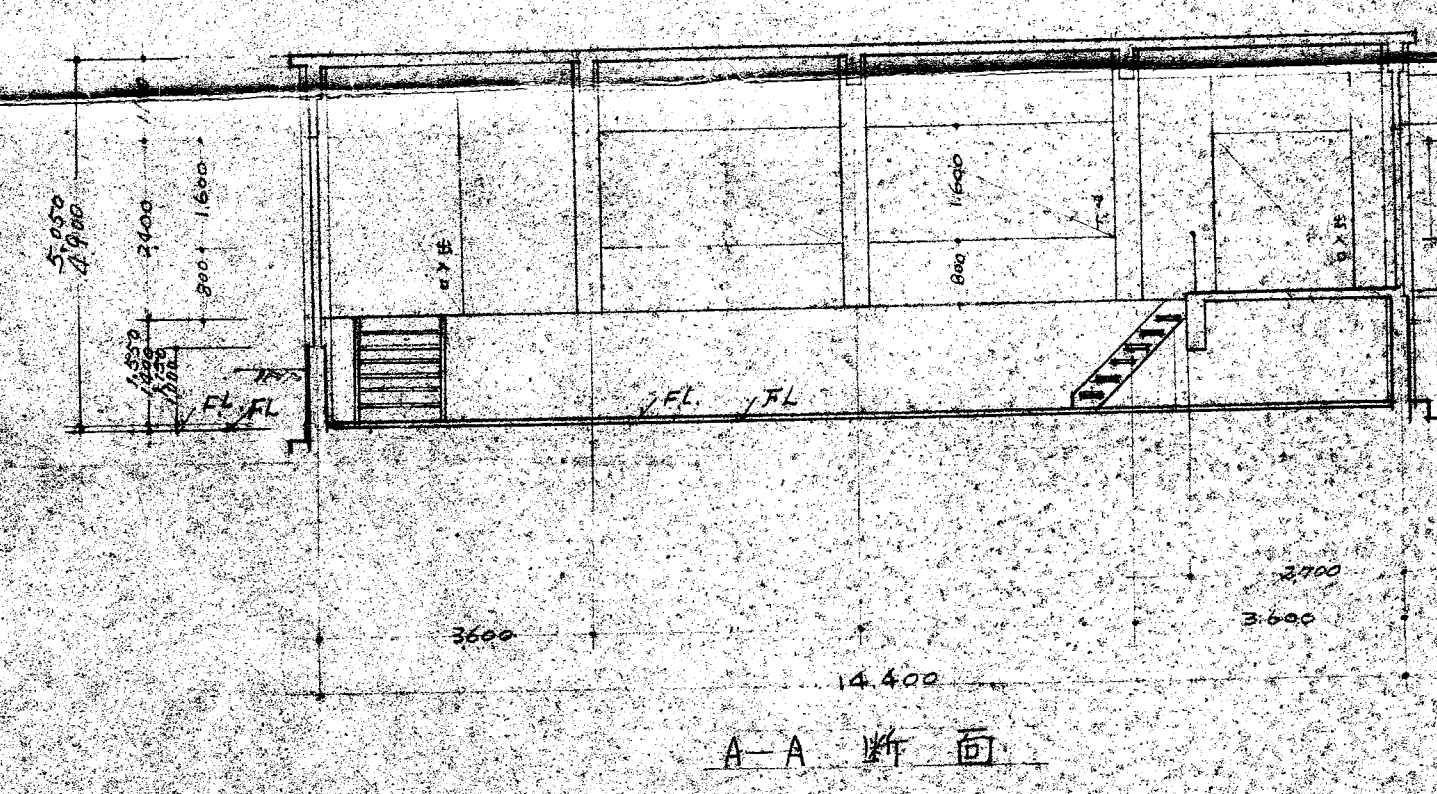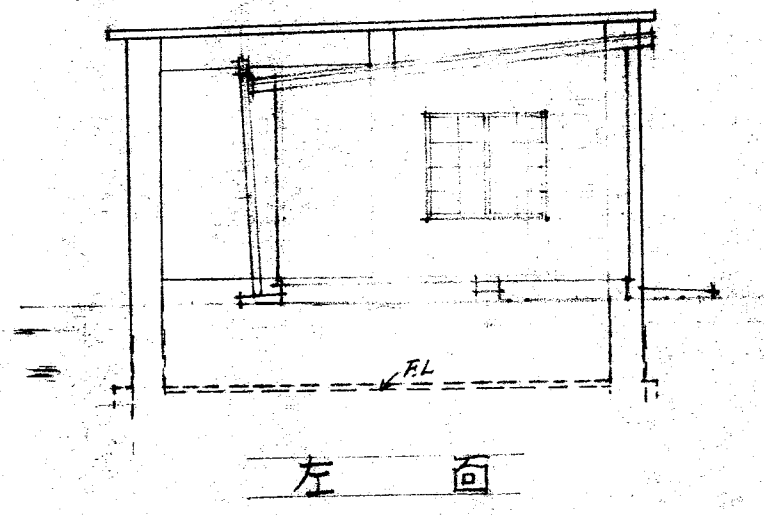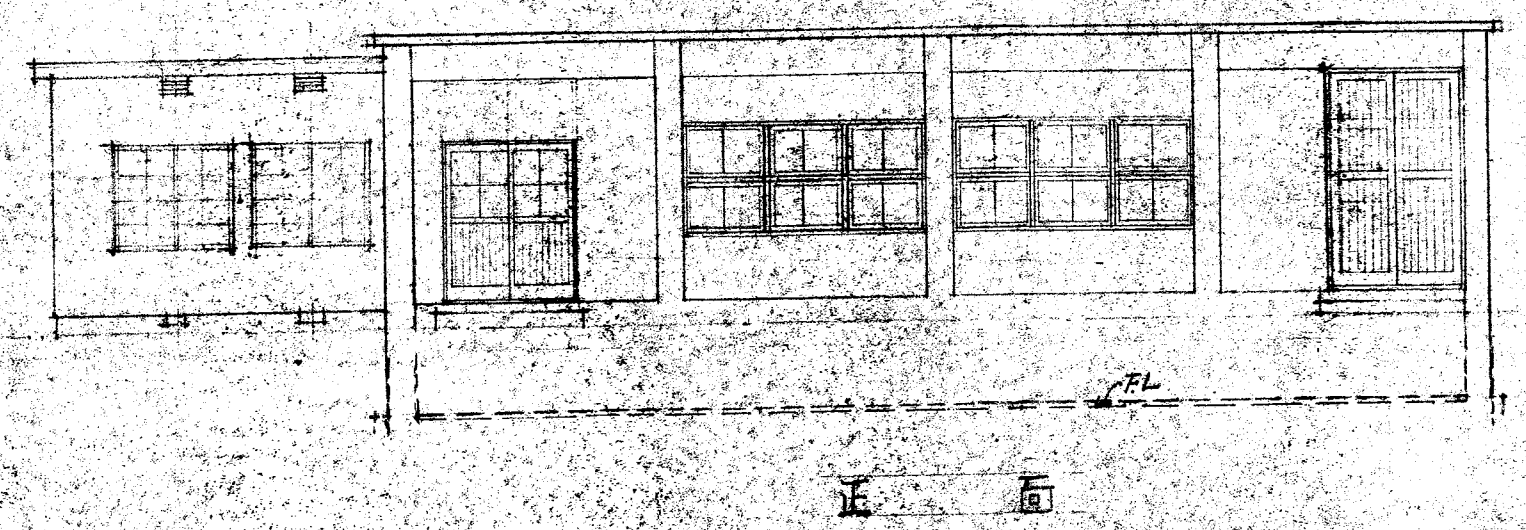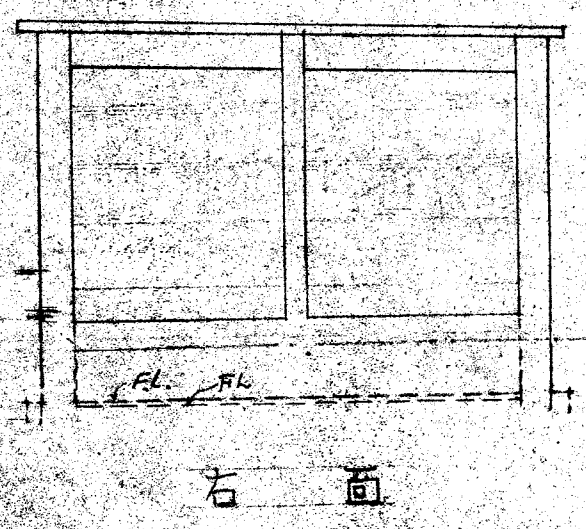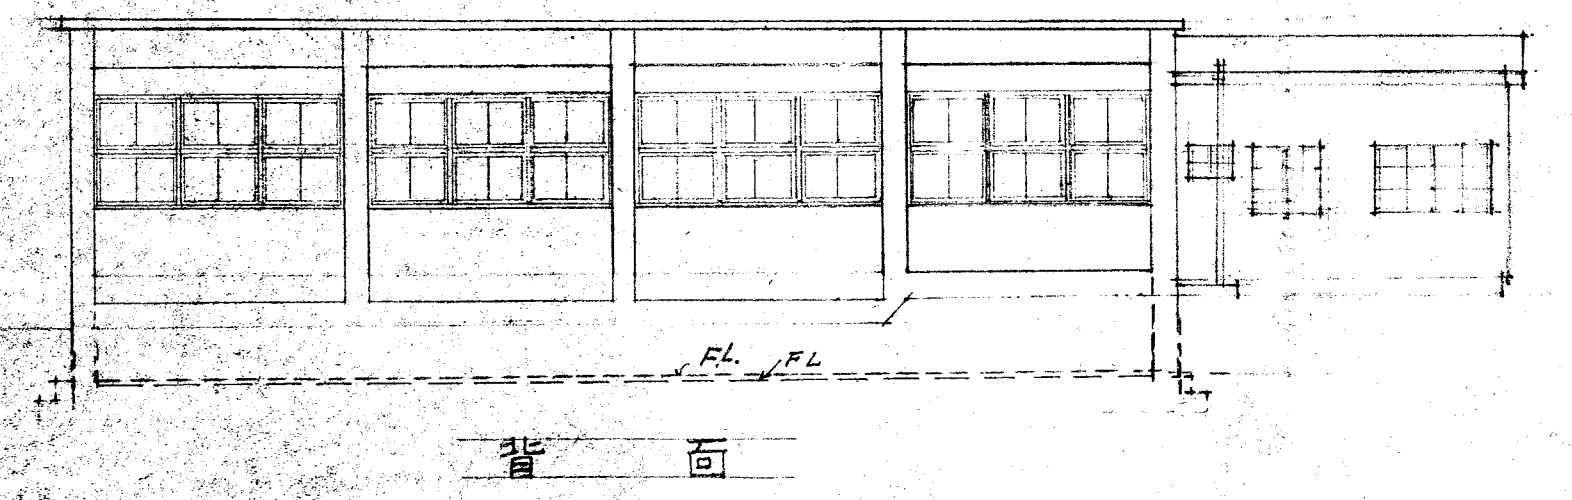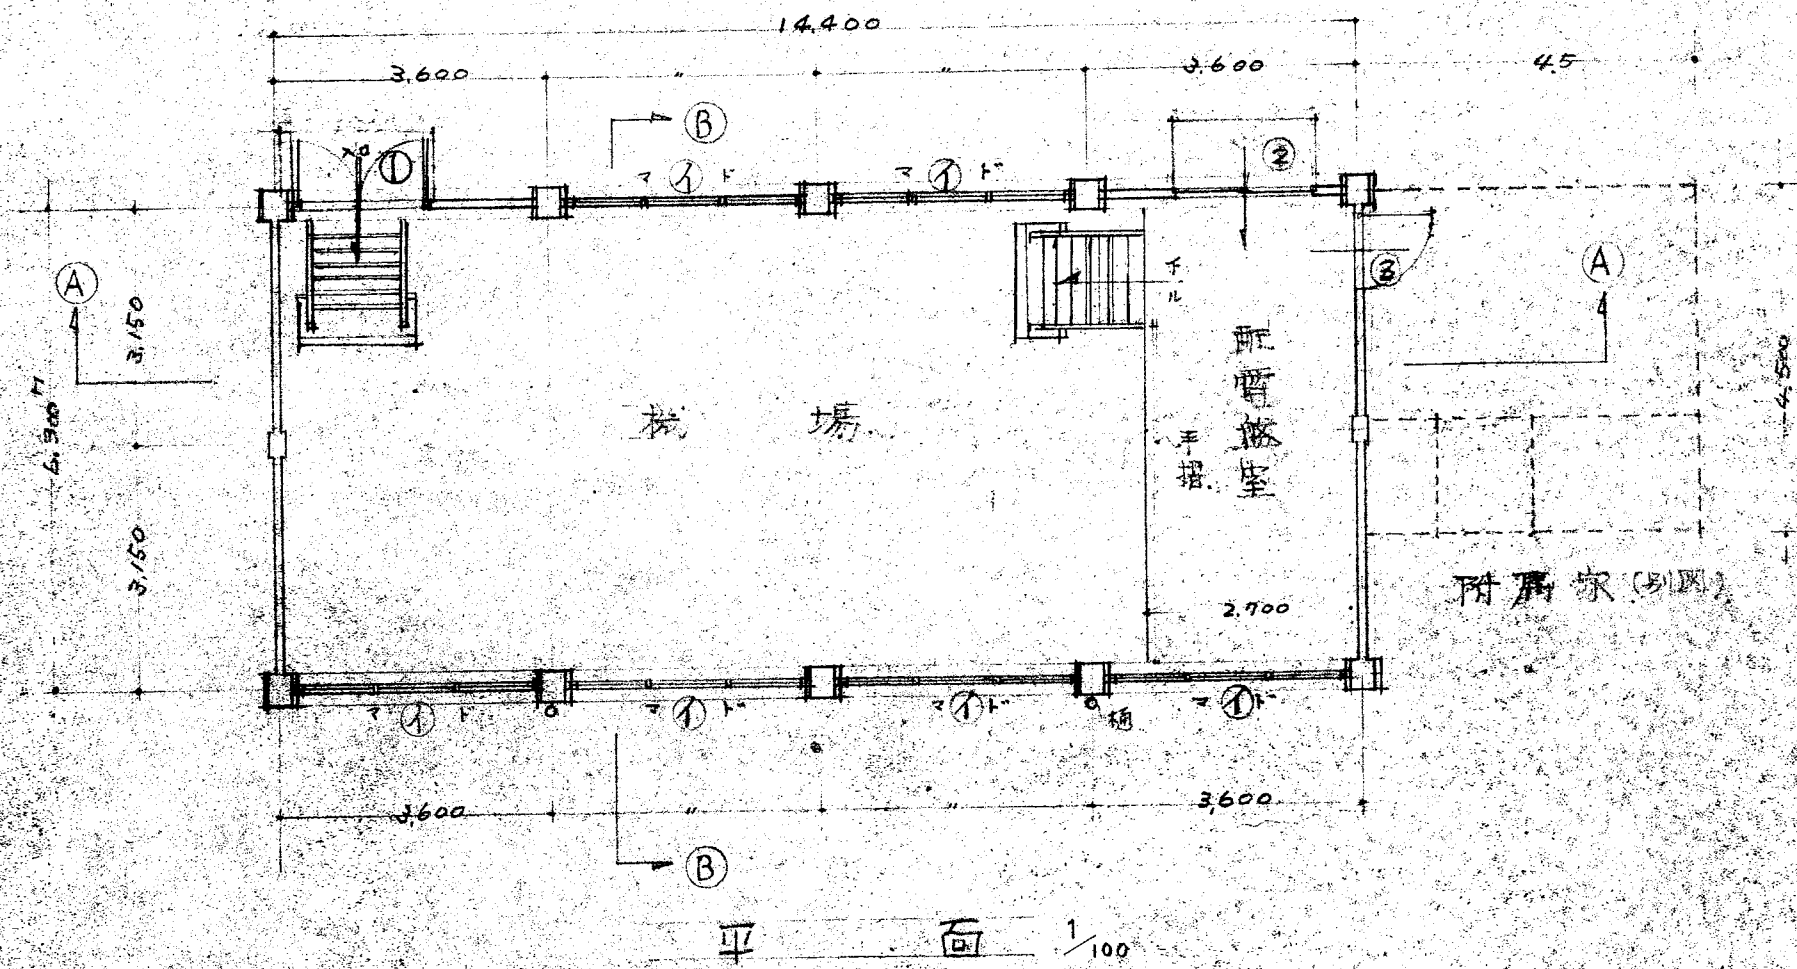

小森機場

(参考図) 旧機場出来高図 (3/7)

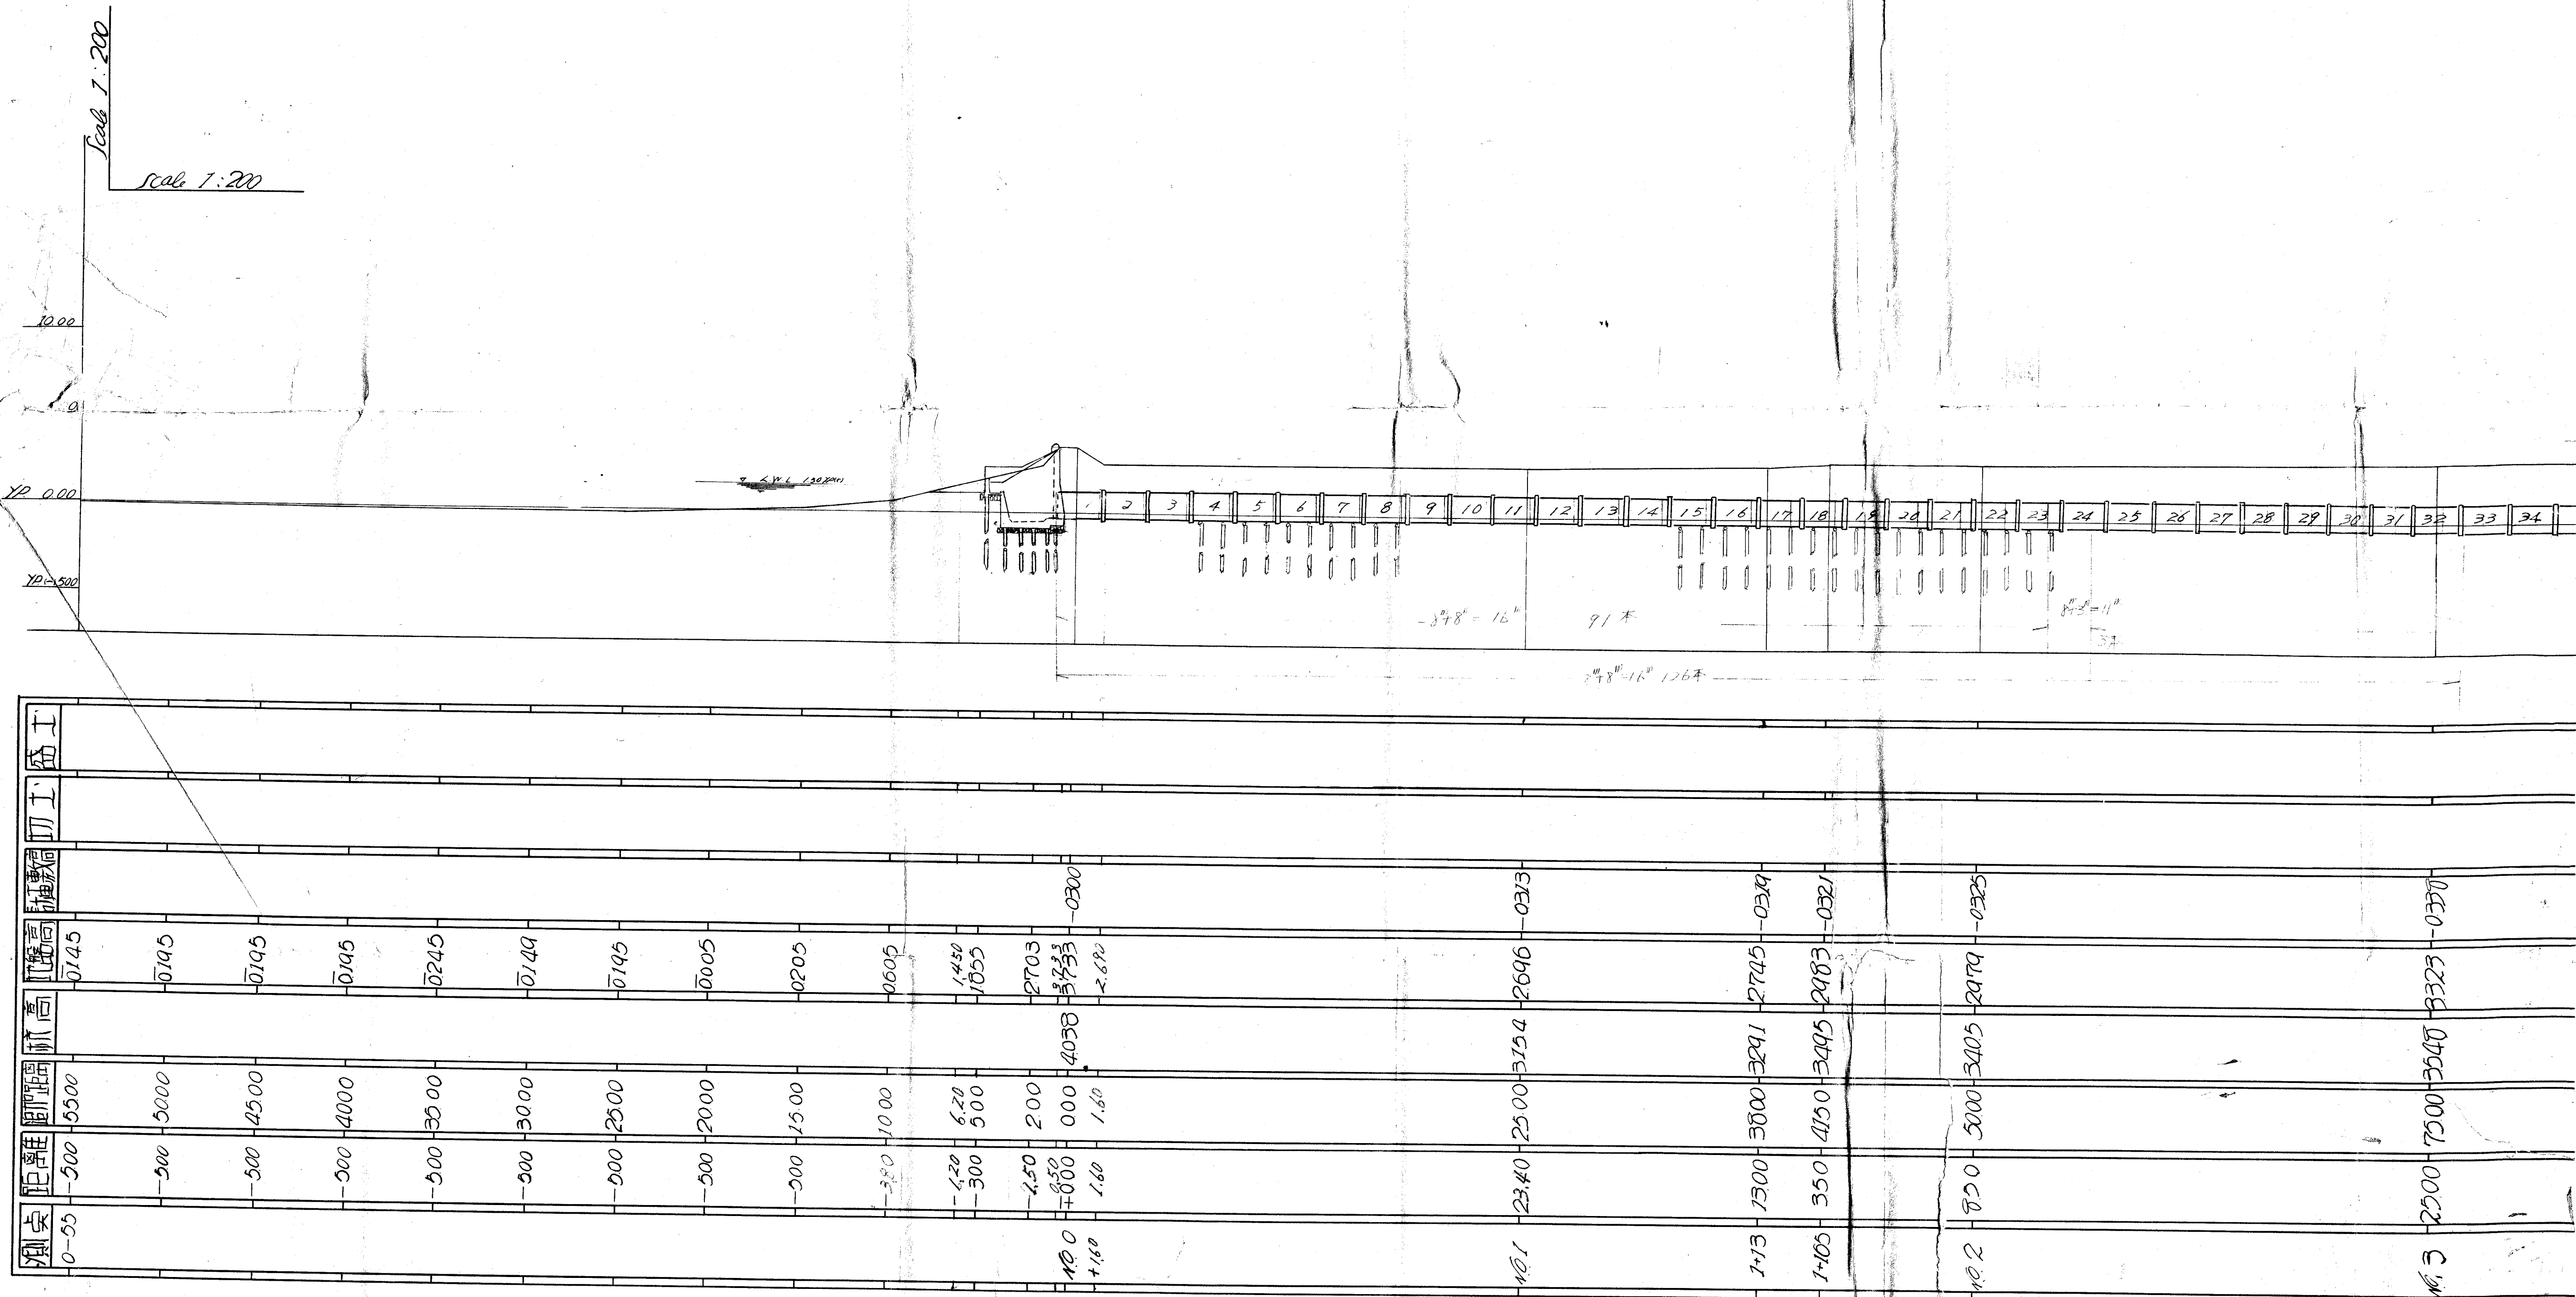



(参考図) 旧機場出来高図 (4/7)

小森導水路從断面圖

縮尺 縱橫 $\frac{1}{200}$

54 3 2


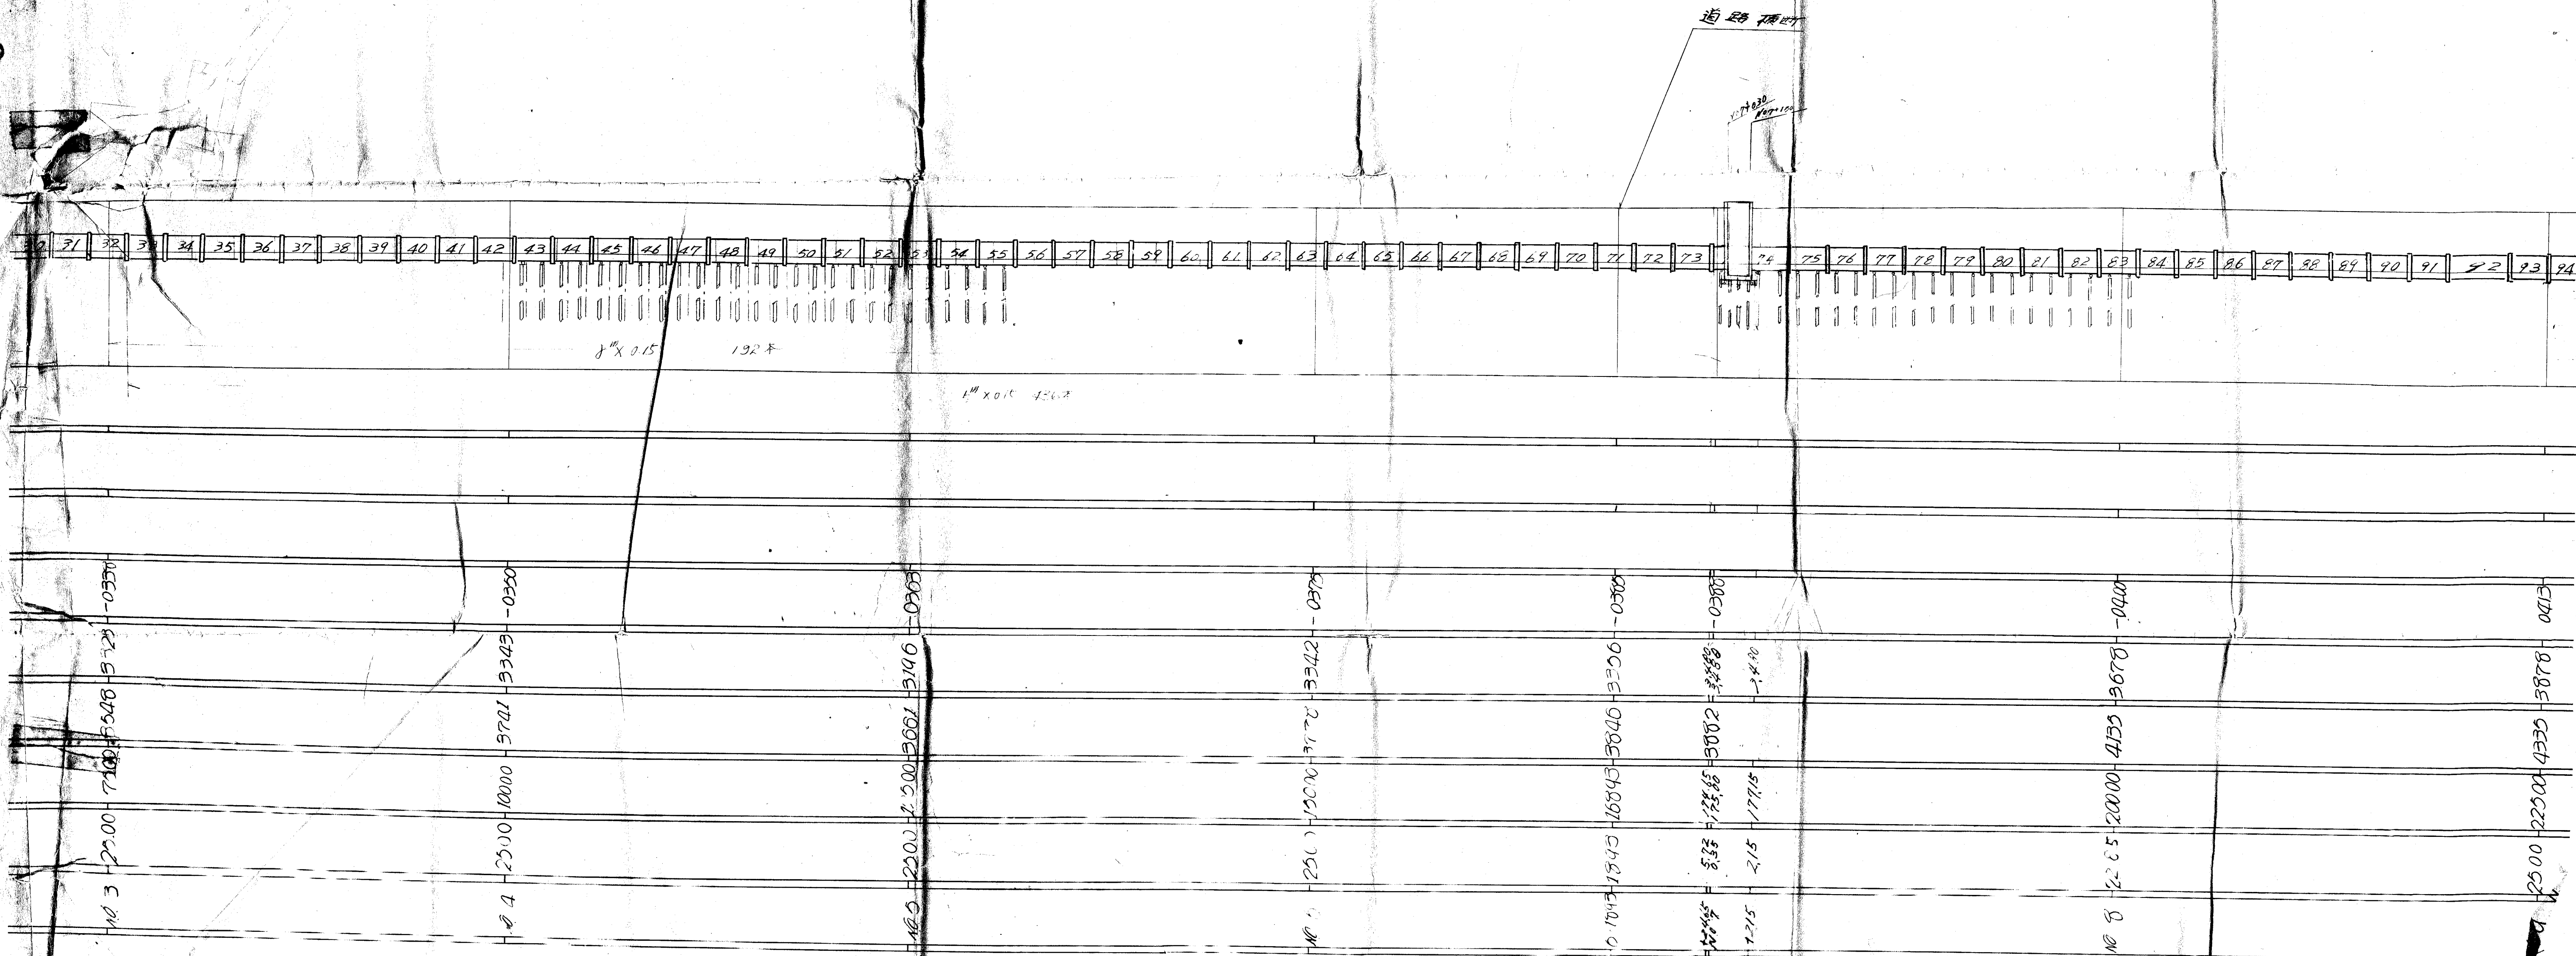


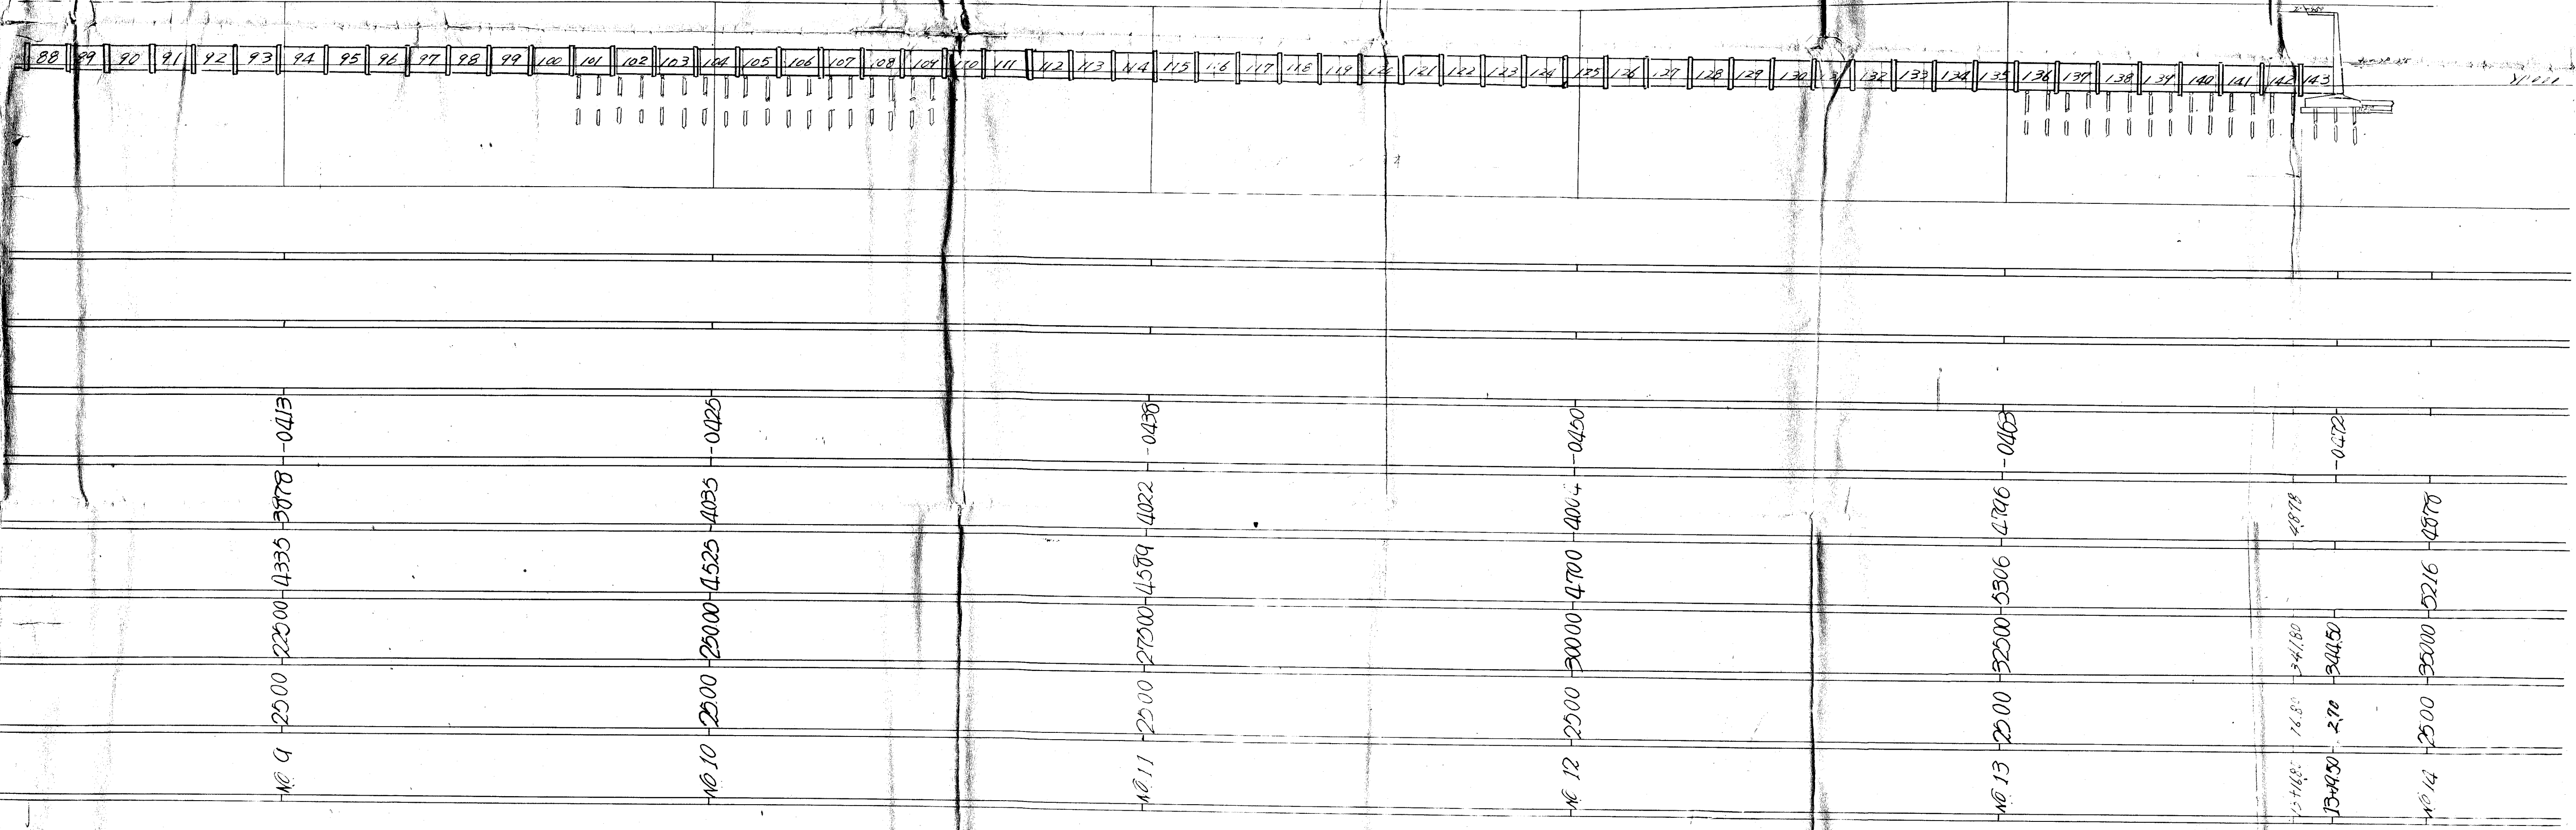



(参考図) 旧機場出来高図 (6/7)

小森導水路構造図 縮尺 1/100^m


測面図

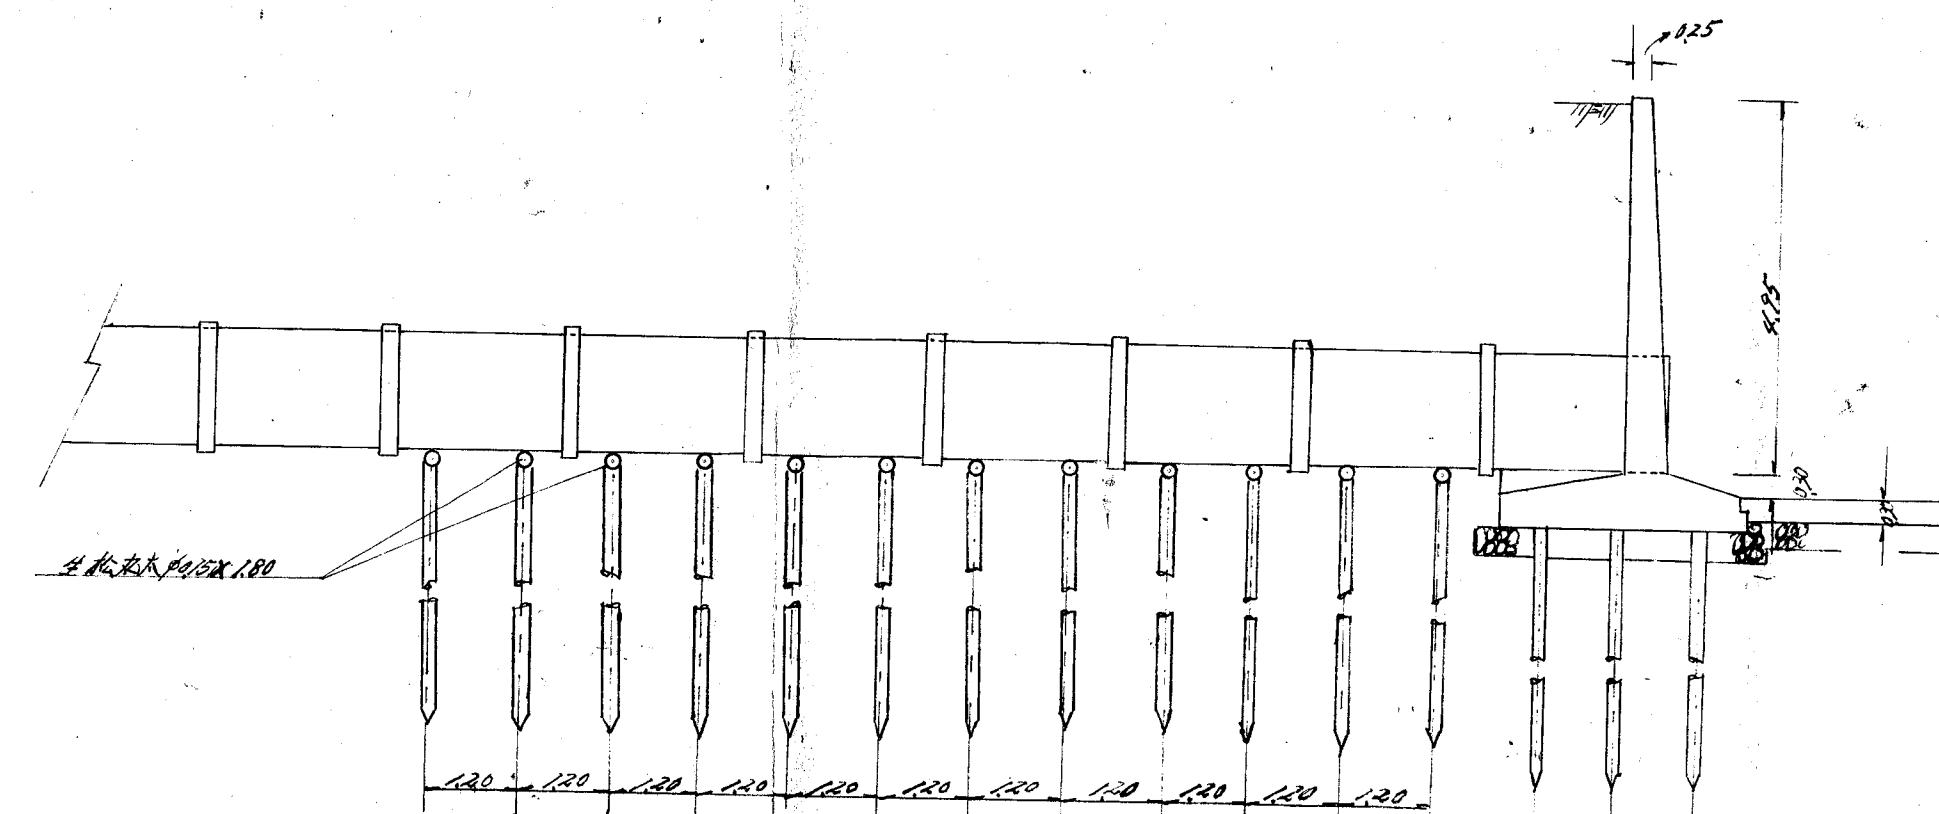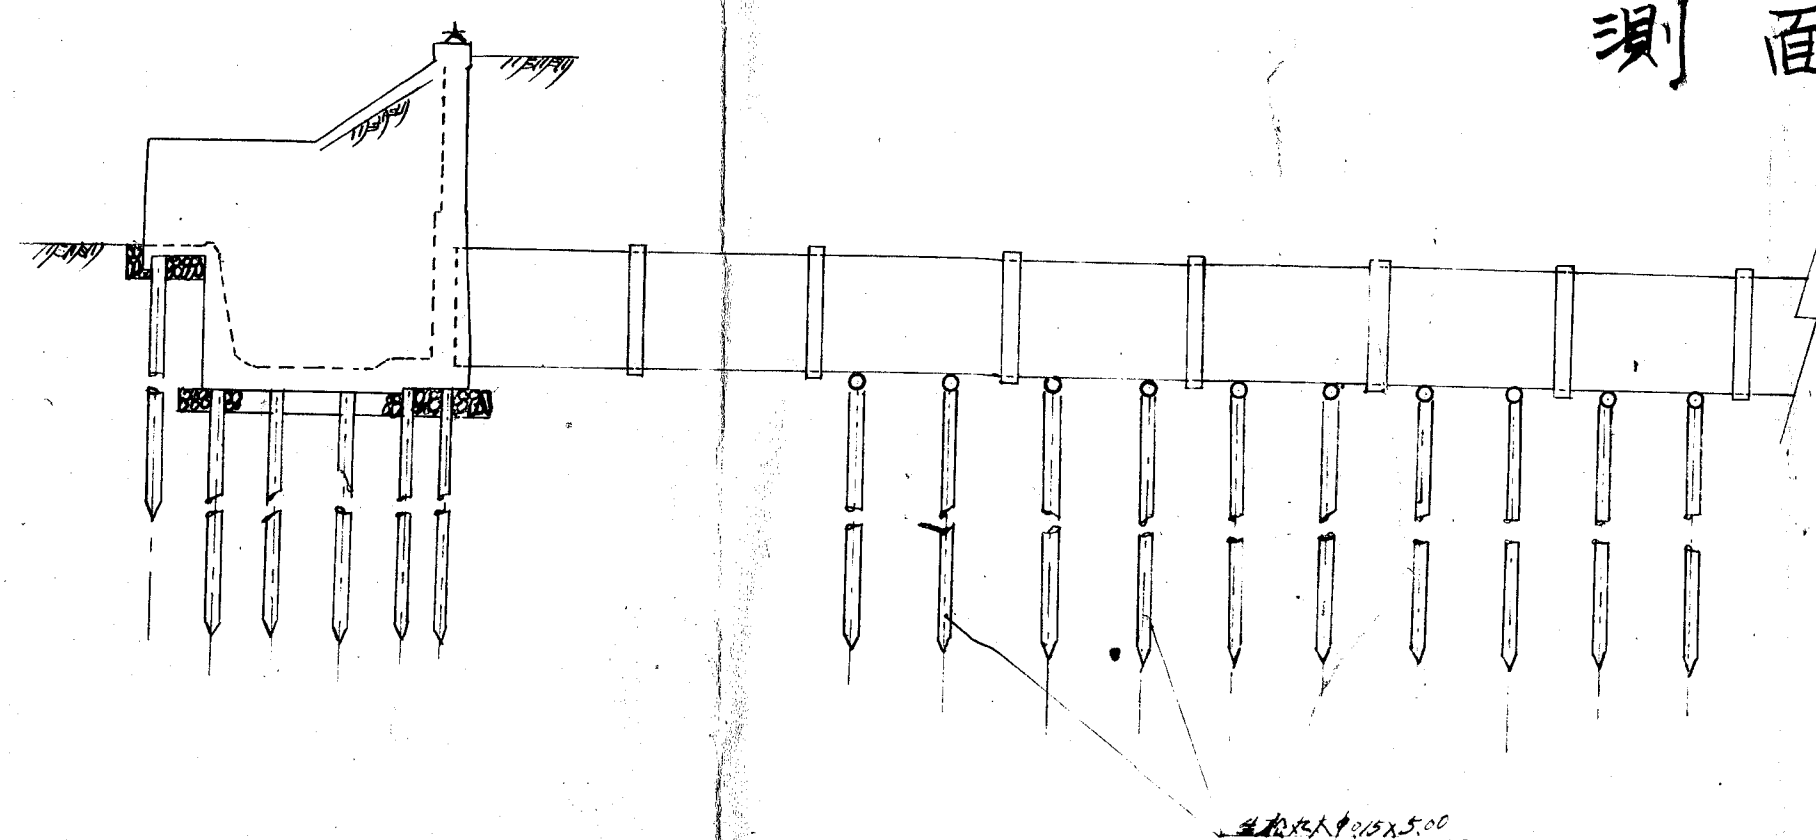


平面図

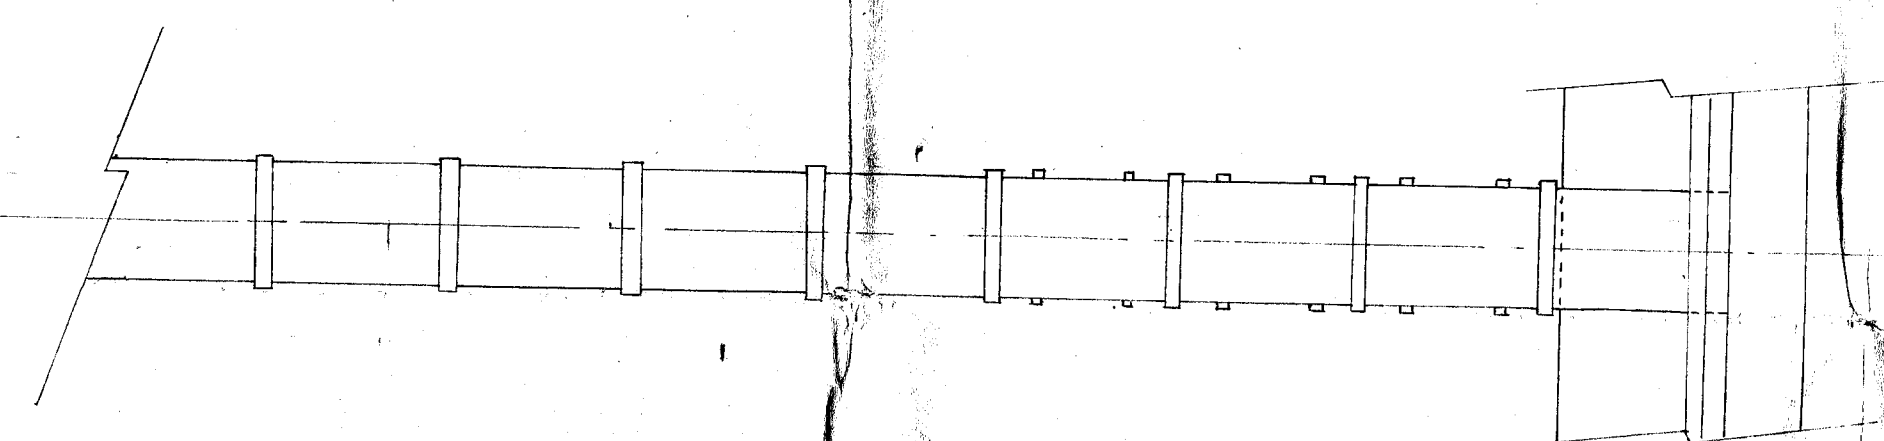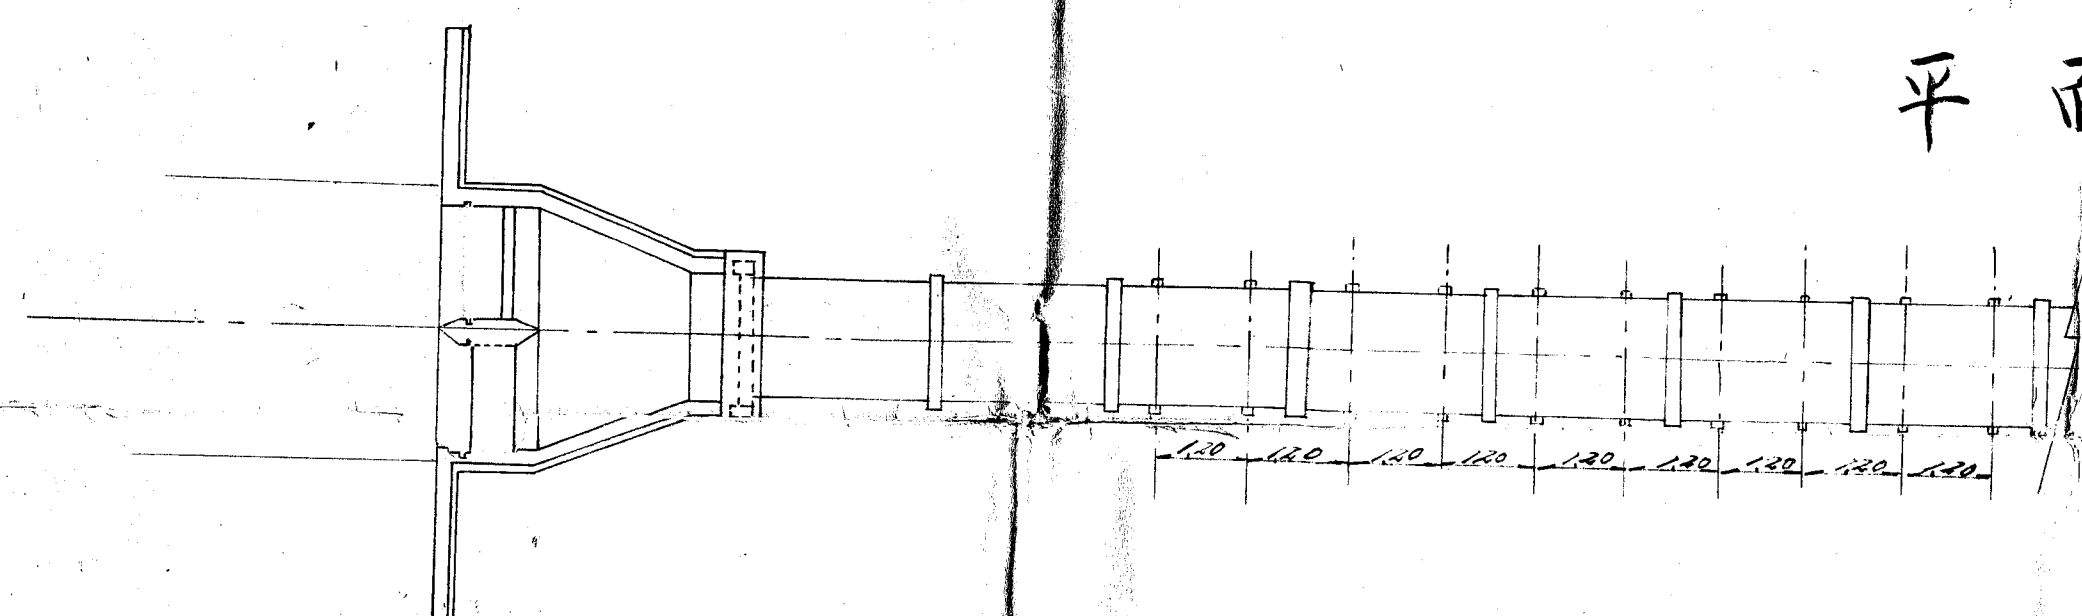

側面図 S=1/50

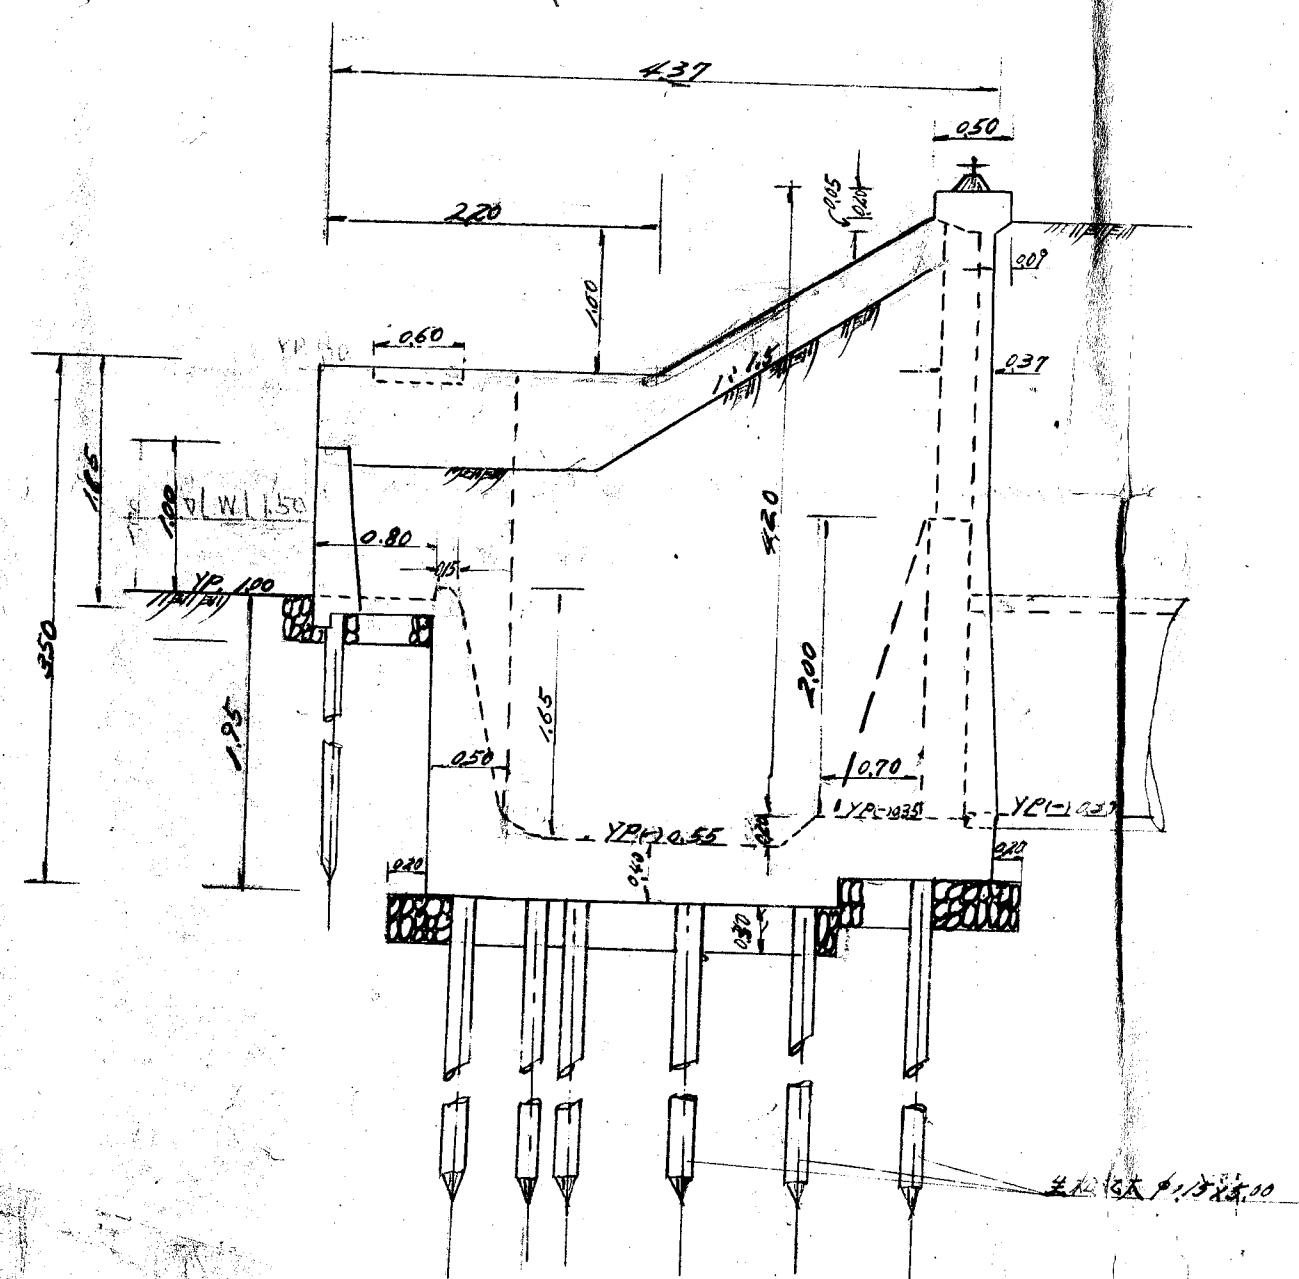

平面図 S=1/50

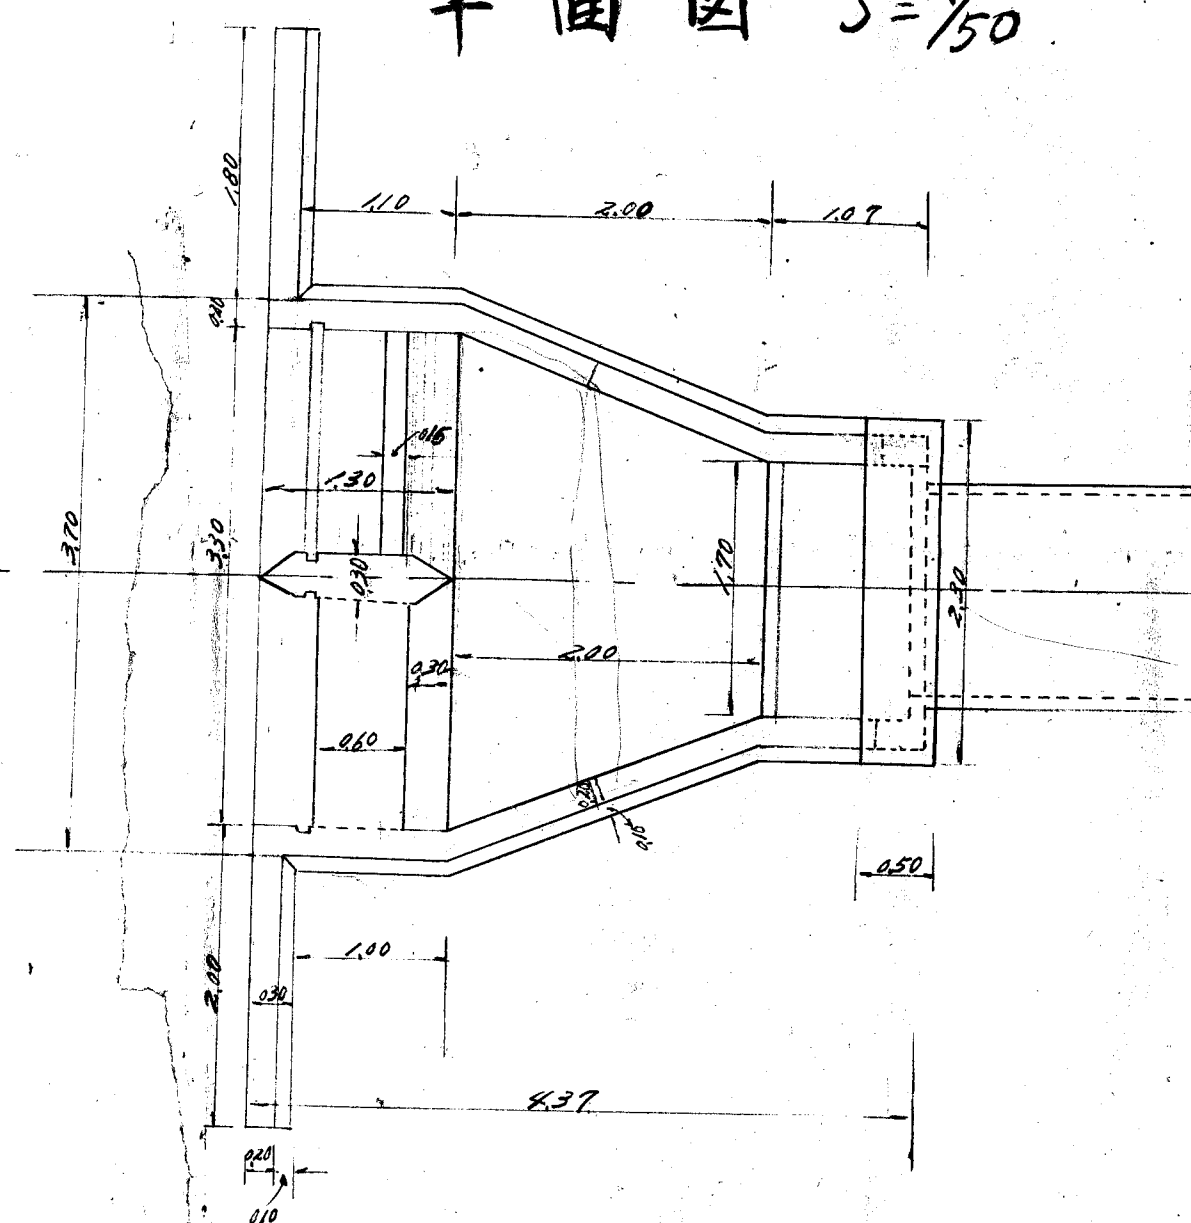

基礎杭配置図 S=1/50

